

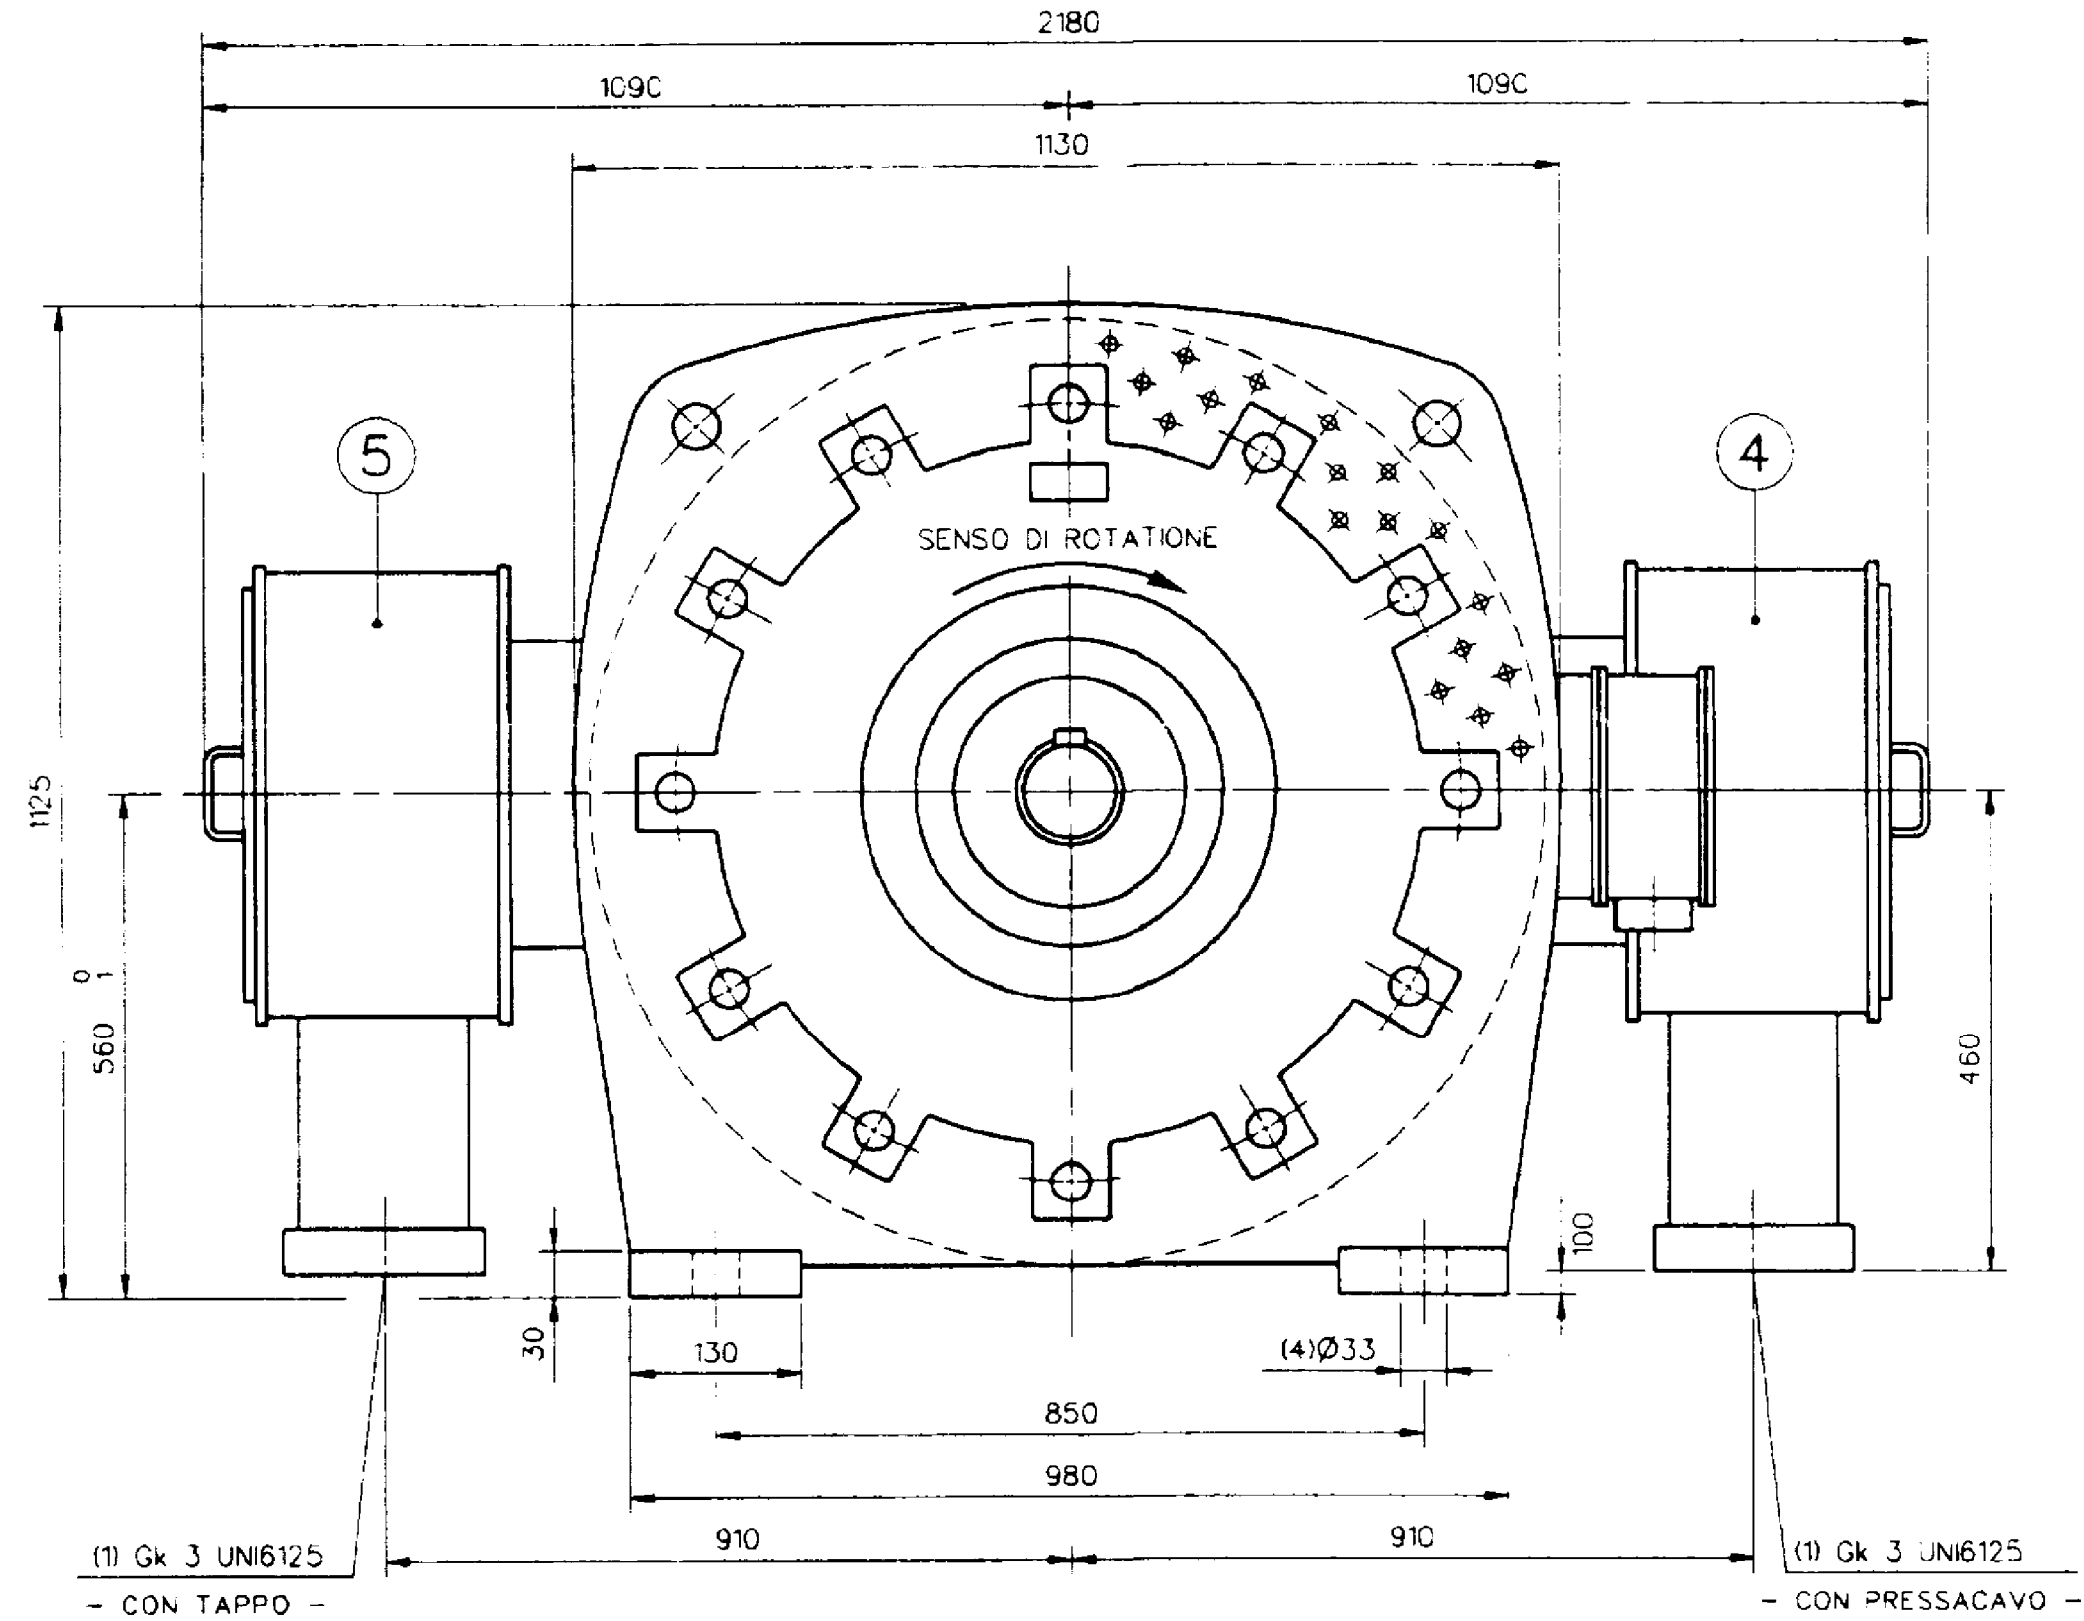


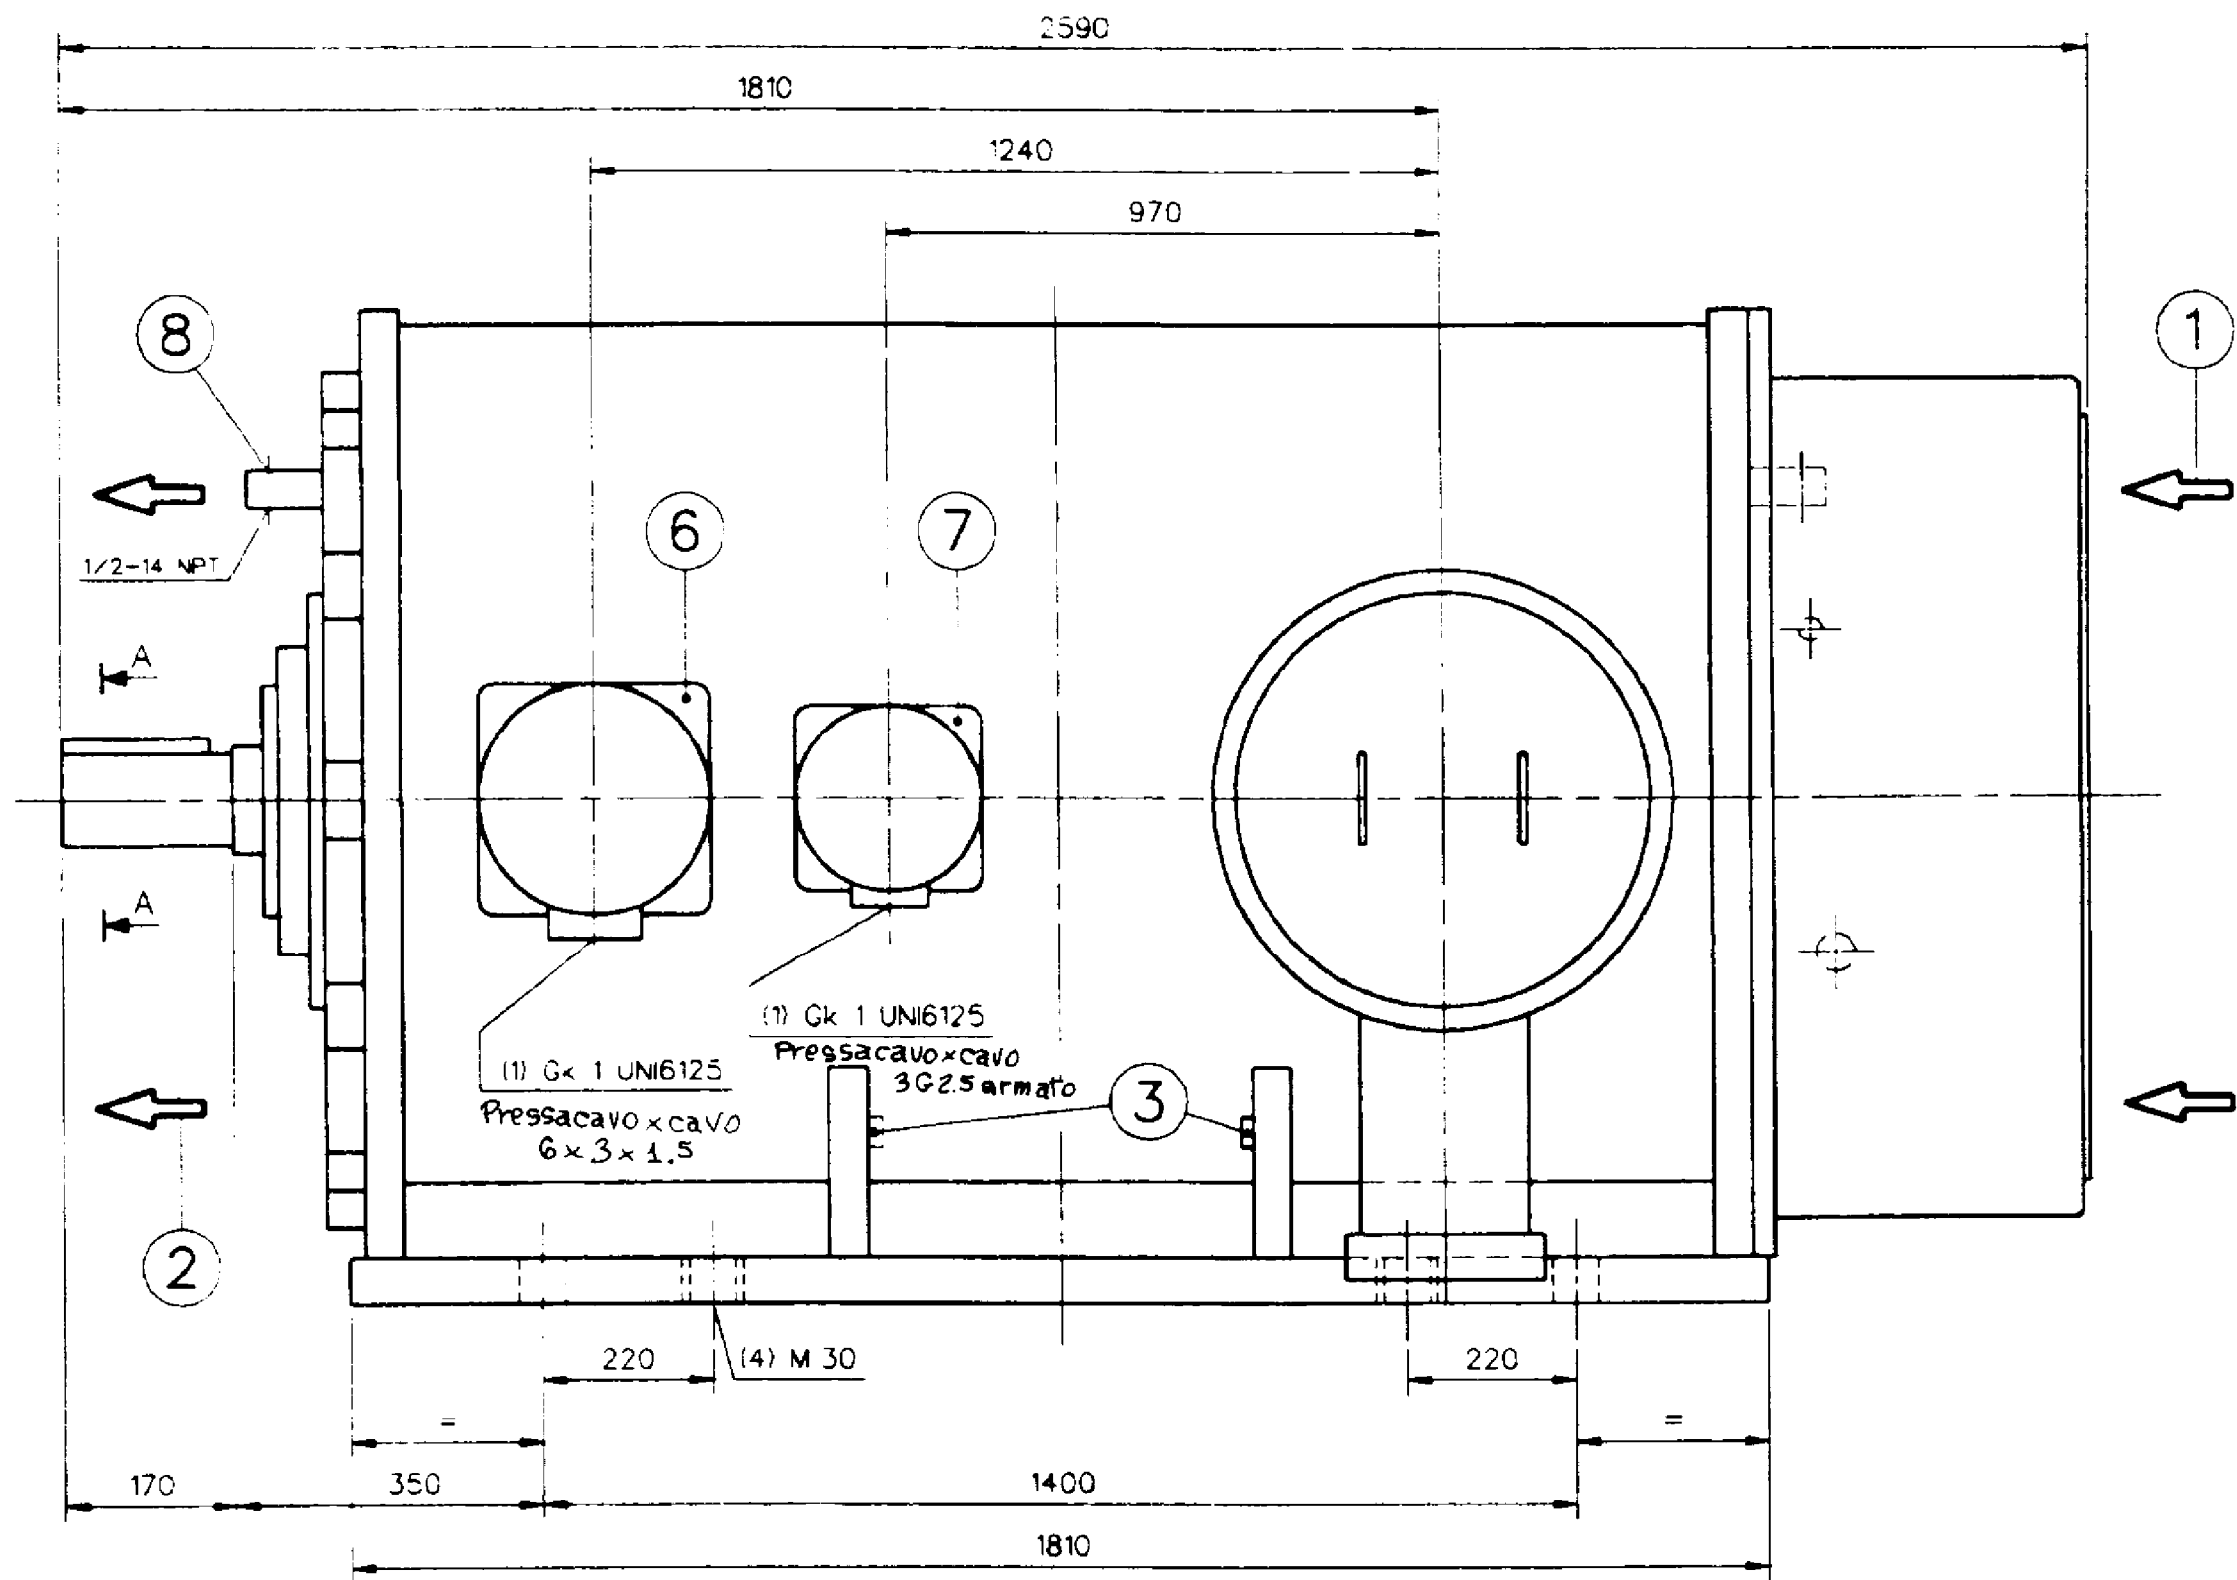

Sez. "A-A"

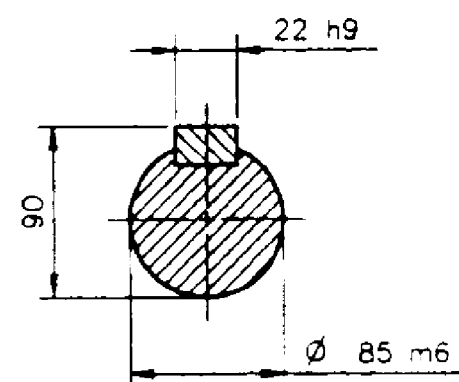

DATI MOTORE

SIG. A MOTORE	V220 - MPA - 001A
POTENZA	900 kW
TENSIONE	5000 $\pm$ 5 % V
FREQUENZA	50 $\pm$ 2 % Hz
VELOCITA'	2980 rev/min
FORMA COSTRUTTIVA	M1001
GRADO DI PROTEZIONE	IP54
ESECUZIONE	EX-d-HB-T3
PESO TOTALE	5480 kg
PESO ROTORE	1120 kg
PD ² ROTORE	82 kg m ²
CUSCINETTO L.A.	NU218c3+6019c4
CUSCINETTO C.A.	NU218c3

CARICHI SULLE FONDAZIONI PER OGNI FILA DI APPOGGI

CARICO STATICO	26.88 <N
REAZIONE ELETTROMAGNETICA NORMALE	3.40 <N
REAZIONE ELETTROMAGNETICA DI CORTO CIRCUITO	$\pm$ 34.00 <N

IL MOTORE E' ADATTO PER UN SOLO SENSO DI ROTAZIONE : ORARIO
N. CERTIFICATO CESI MOTORE : EX 94 C.027X

DESCRIZIONE

- ENTRATA ARIA
- USCITA ARIA
- MORSETTO DI TERRA
- MORSETTI DI LINEA
- MORSETTI CENTRO STELLA
- MORSETTI TERMoeLEMENTI (5 PT100)
- MORSETTI RISCALDATORI (350 W - 220 V)
- PREDISPOSIZIONE PER B. NEVADA

TECHNIPETROL SoA	
PROG: CENTRO OLIO VAL D'AGRI	
CLIENTE: AGIP - S.p.A.	
RICHIESTA DI APPROVVIGIONAMENTO	
1882 MR 10/91101011	APPROVATO PER COSTRUZIONE
SIGLA APPARECCHIATURA: V220-PA-001A	APPROVATO PER COSTRUZIONE CON COMMENTI
CODICE DOCUMENTO DA RD:	NON APPROVATO
Estremi approvazione finale Technipetrol:	
Agip	DATA
UNTA' DEPT.	Identificativo Documento / Document Identifier
0779	DEDA32050
Foglio 1 of 1	Rev.

INDICE	MODIFICHE	DATA	VISTO	FIRME	DATA	PESO
A	AGGIORNATO	28.10.96	SB	DISEGNATO BARETTO	21.10.96	TOTALE
B	AGGIORNATO	13.12.96	CL	CONTROLLATO		(kg)
C	COME COSTRUITO	08.10.97	CL	APPROVATO		

ANSALDO		NUMERO A 978799	DESCRIZIONE INGOMBRO
		DESCRIZIONE ESTESA ET 560 W2	
STABILIMENTO DI MONFALCONE		GRUPPO TECNICO AD451BW	FORMATO UNISURA D
A TERMINI DI LEGGE E' RIPOSDAMENTE VIETATO RIPRODURRE O COMUNICARE A TERZI IL CONTENUTO DEL PRESENTE DISEGNO		SOSTITUISCE SOSTITUITO DA	