


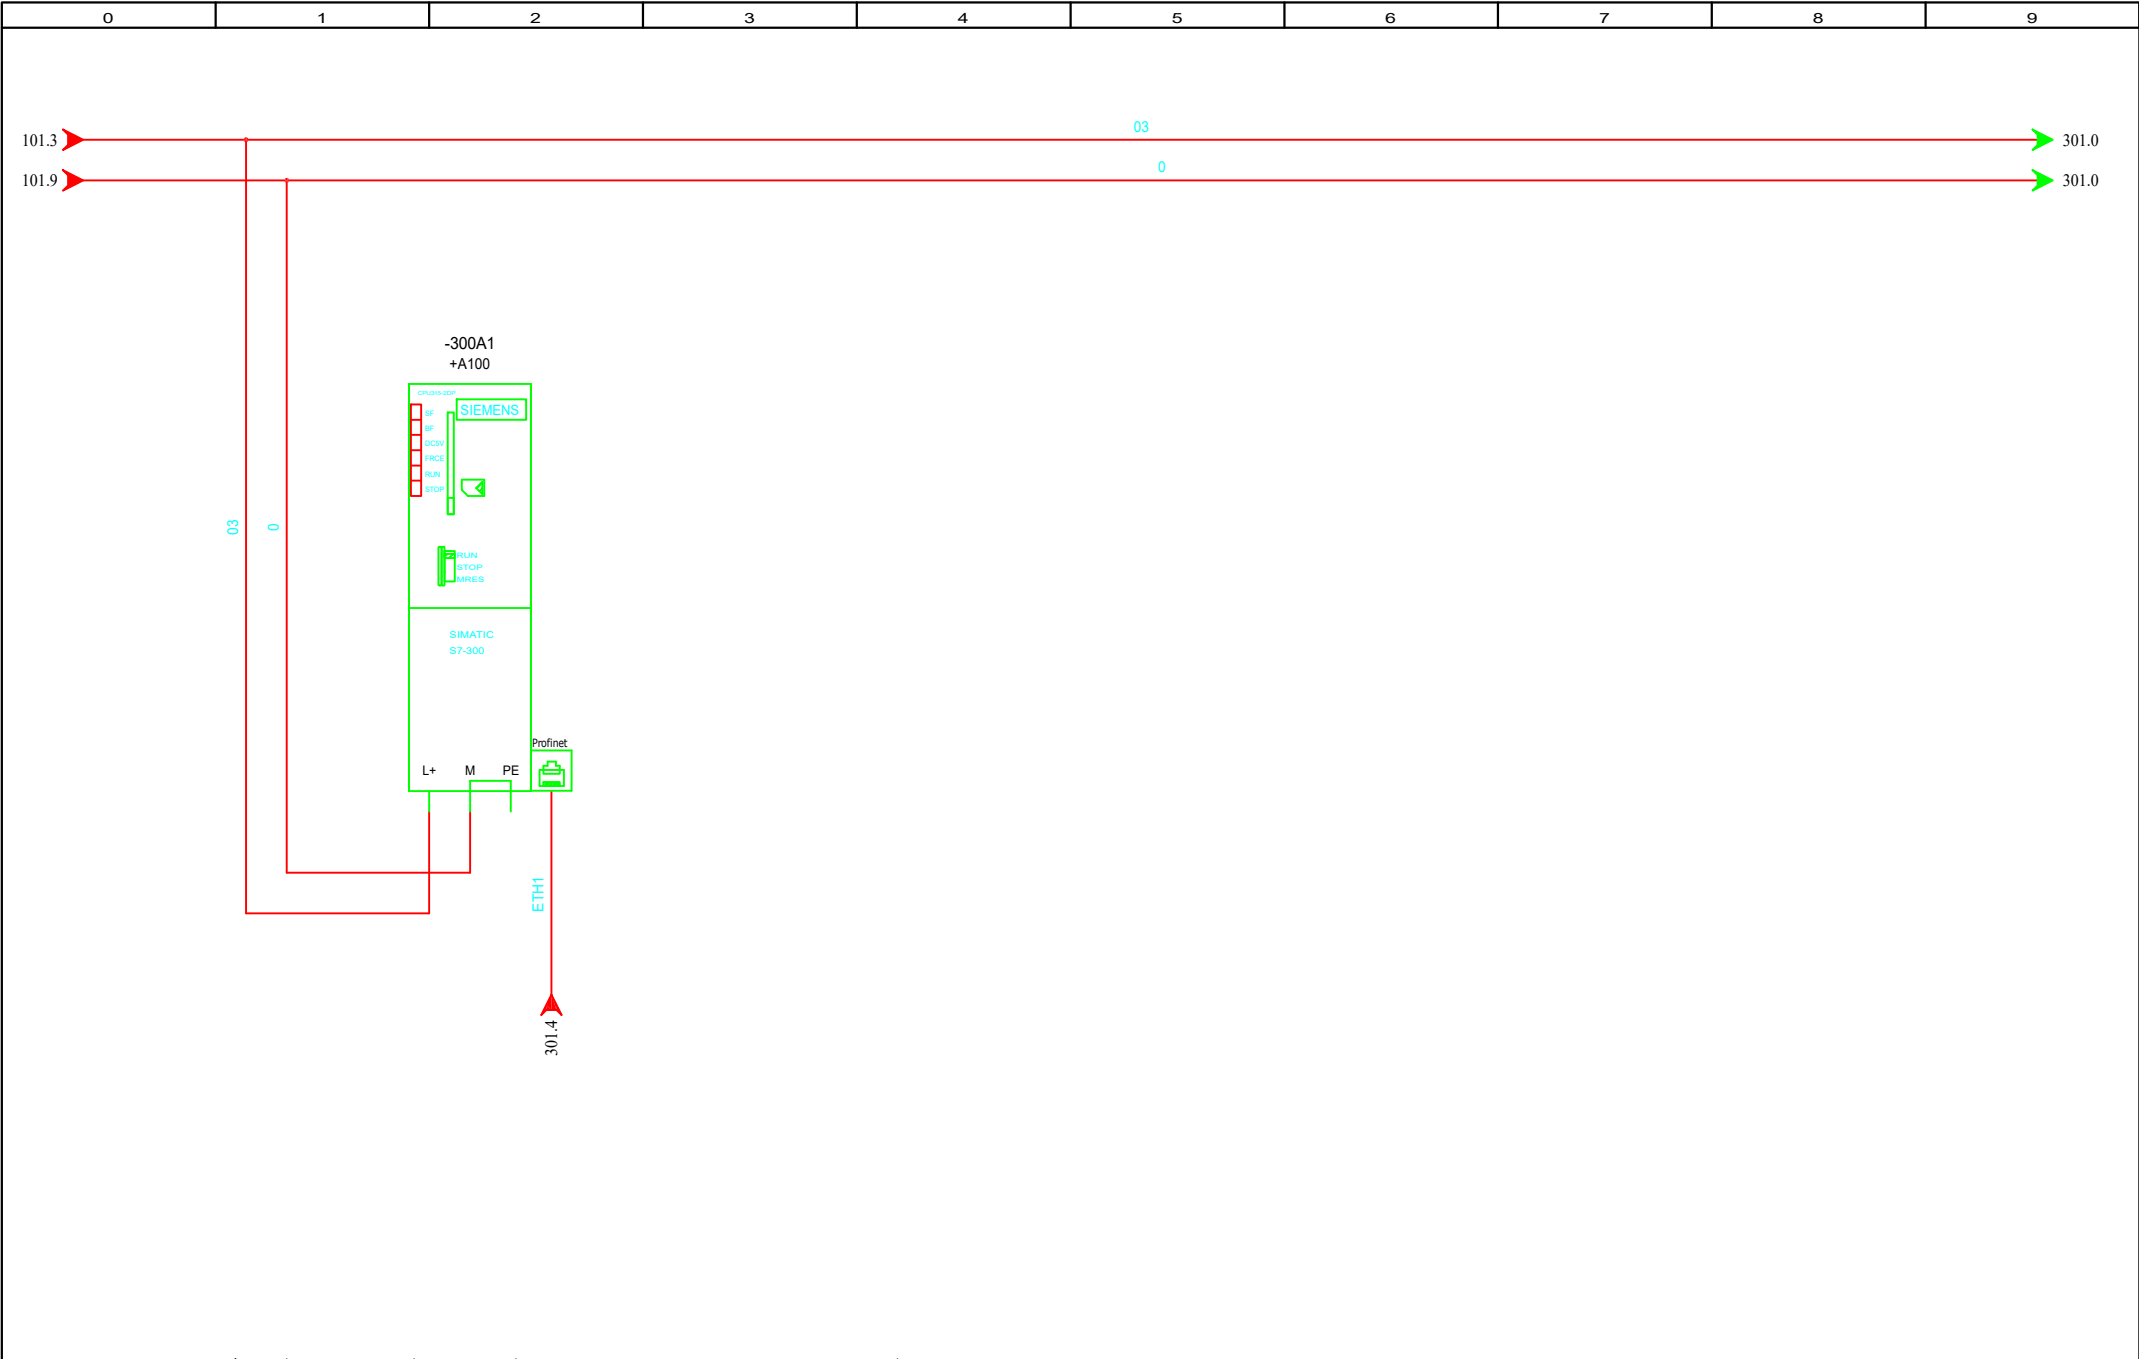

|                  |      |            |       |          |                                                                                      |                                               |  |                                                                                               |
|------------------|------|------------|-------|----------|--------------------------------------------------------------------------------------|-----------------------------------------------|--|-----------------------------------------------------------------------------------------------|
| Logo Bonomi1.bmp |      |            |       |          |  | PROGETTO: QUADRO CONCENTRATORE A100 AREA 4000 |  | FOGLIO 300                                                                                    |
|                  |      |            |       |          |                                                                                      | CLIENTE: PACARO RIETI                         |  | DI 160                                                                                        |
|                  |      |            |       |          |                                                                                      | COMMESSA: 926                                 |  |                                                                                               |
|                  |      |            |       |          |                                                                                      | TITOLO: Alimentazione CPU 317                 |  |                                                                                               |
|                  |      |            |       |          |                                                                                      | DIS.: C. S.                                   |  |                                                                                               |
|                  | 0    | 03/07/2012 | C. S. | AS BUILT |                                                                                      | DATA: 03/07/2012                              |  | 103  301 |
|                  | REV. | DATA       | FIRMA | MODIFICA |                                                                                      |                                               |  |                                                                                               |