

Ensembler

Nom : EURALTECH TI

Adresse : Route de Rombas 57140 WOIPPY
Tel: 03-87-34-66-00 Fax: 03-87-51-36-00

Realisateur XELEC


Nom : EURALTECH TI


Adresse : Route de Rombas 57140 WOIPPY
Tel: 03-87-34-66-00 Fax: 03-87-51-36-00


B	RECEPTION SCHEMA A ATEM	19/01/07	FENAUX	THIEBAUT	EMB
A	TEL QUE CONSTRUIT	17/10/06	ANO-ETI		
↑	MODIFICATIONS	J M A	Dessine	Etudie	Dep
ORIGINAL	EURALTECH TI WOIPPY	16/02/06	ANO-ETI	ANO-ETI	BEA
Plans a consulter	Remplace Plan :		810000		4/1
		No Immobilis.			
Designation complementaire EMPIEUR DE RECUPERATION DES CHUTES DE TOLES PRESSE A513 et ACCESSOIREMENT A601					
PEUGEOT SOCHAUX _ BATIMENT : M03					
Schema de principe					
DCPS/A TEM	1E DIEDRE 	FORMAT NxA4	ECHELLE	INDICE Voir Colonne "Modifications"	CLICHE PLANCHE I / 15
AUTOMOBILES PEUGEOT			AUTOMOBILES CITROEN		
			No PLAN B928411781		
Ce plan est la propriete des societes indiquees ci-dessus et ne peut etre reproduit ou communique sans l'autorisation du GIE PSA PEUGEOT CITROEN ou de la SOCIETE GENERALE D'ACHATS (SOGEDAC) agissant comme leur mandataire.					

SOMMAIRE

No Folio	Titre 1	Titre 2	Indice	Date	Visa
10	EMPILEUR RECUP. DES CHUTES DE TOLES	PUISSANCE	B	19/01/07	FENAU
11	EMPILEUR RECUP. DES CHUTES DE TOLES	ALIMENTATION 24VDC	B	19/01/07	FENAU
12	EMPILEUR RECUP. DES CHUTES DE TOLES	COMMANDE	B	19/01/07	FENAU
13	EMPILEUR RECUP. DES CHUTES DE TOLES	COMMANDE	B	19/01/07	FENAU
14	EMPILEUR RECUP. DES CHUTES DE TOLES	ECHANGES D'INFOS	B	19/01/07	FENAU
20	EMPILEUR RECUP. DES CHUTES DE TOLES	BORNIER XP	B	19/01/07	FENAU
21	EMPILEUR RECUP. DES CHUTES DE TOLES	FICHE HARTING ECHANGES D'INFOS	B	19/01/07	FENAU
22	EMPILEUR RECUP. DES CHUTES DE TOLES	FICHES ECHANGES SECURITE PRESSE	B	19/01/07	FENAU
25	EMPILEUR RECUP. DES CHUTES DE TOLES	BORNIER XC	B	19/01/07	FENAU
50	EMPILEUR RECUP. DES CHUTES DE TOLES	IMPLANTATION EXTERIEURE ARMOIRE	B	19/01/07	FENAU
51	EMPILEUR RECUP. DES CHUTES DE TOLES	IMPLANTATION INTERIEURE ARMOIRE	B	19/01/07	FENAU
60	EMPILEUR RECUP. DES CHUTES DE TOLES	NOMENCLATURE	B	19/01/07	FENAU
61	EMPILEUR RECUP. DES CHUTES DE TOLES	NOMENCLATURE	B	19/01/07	FENAU

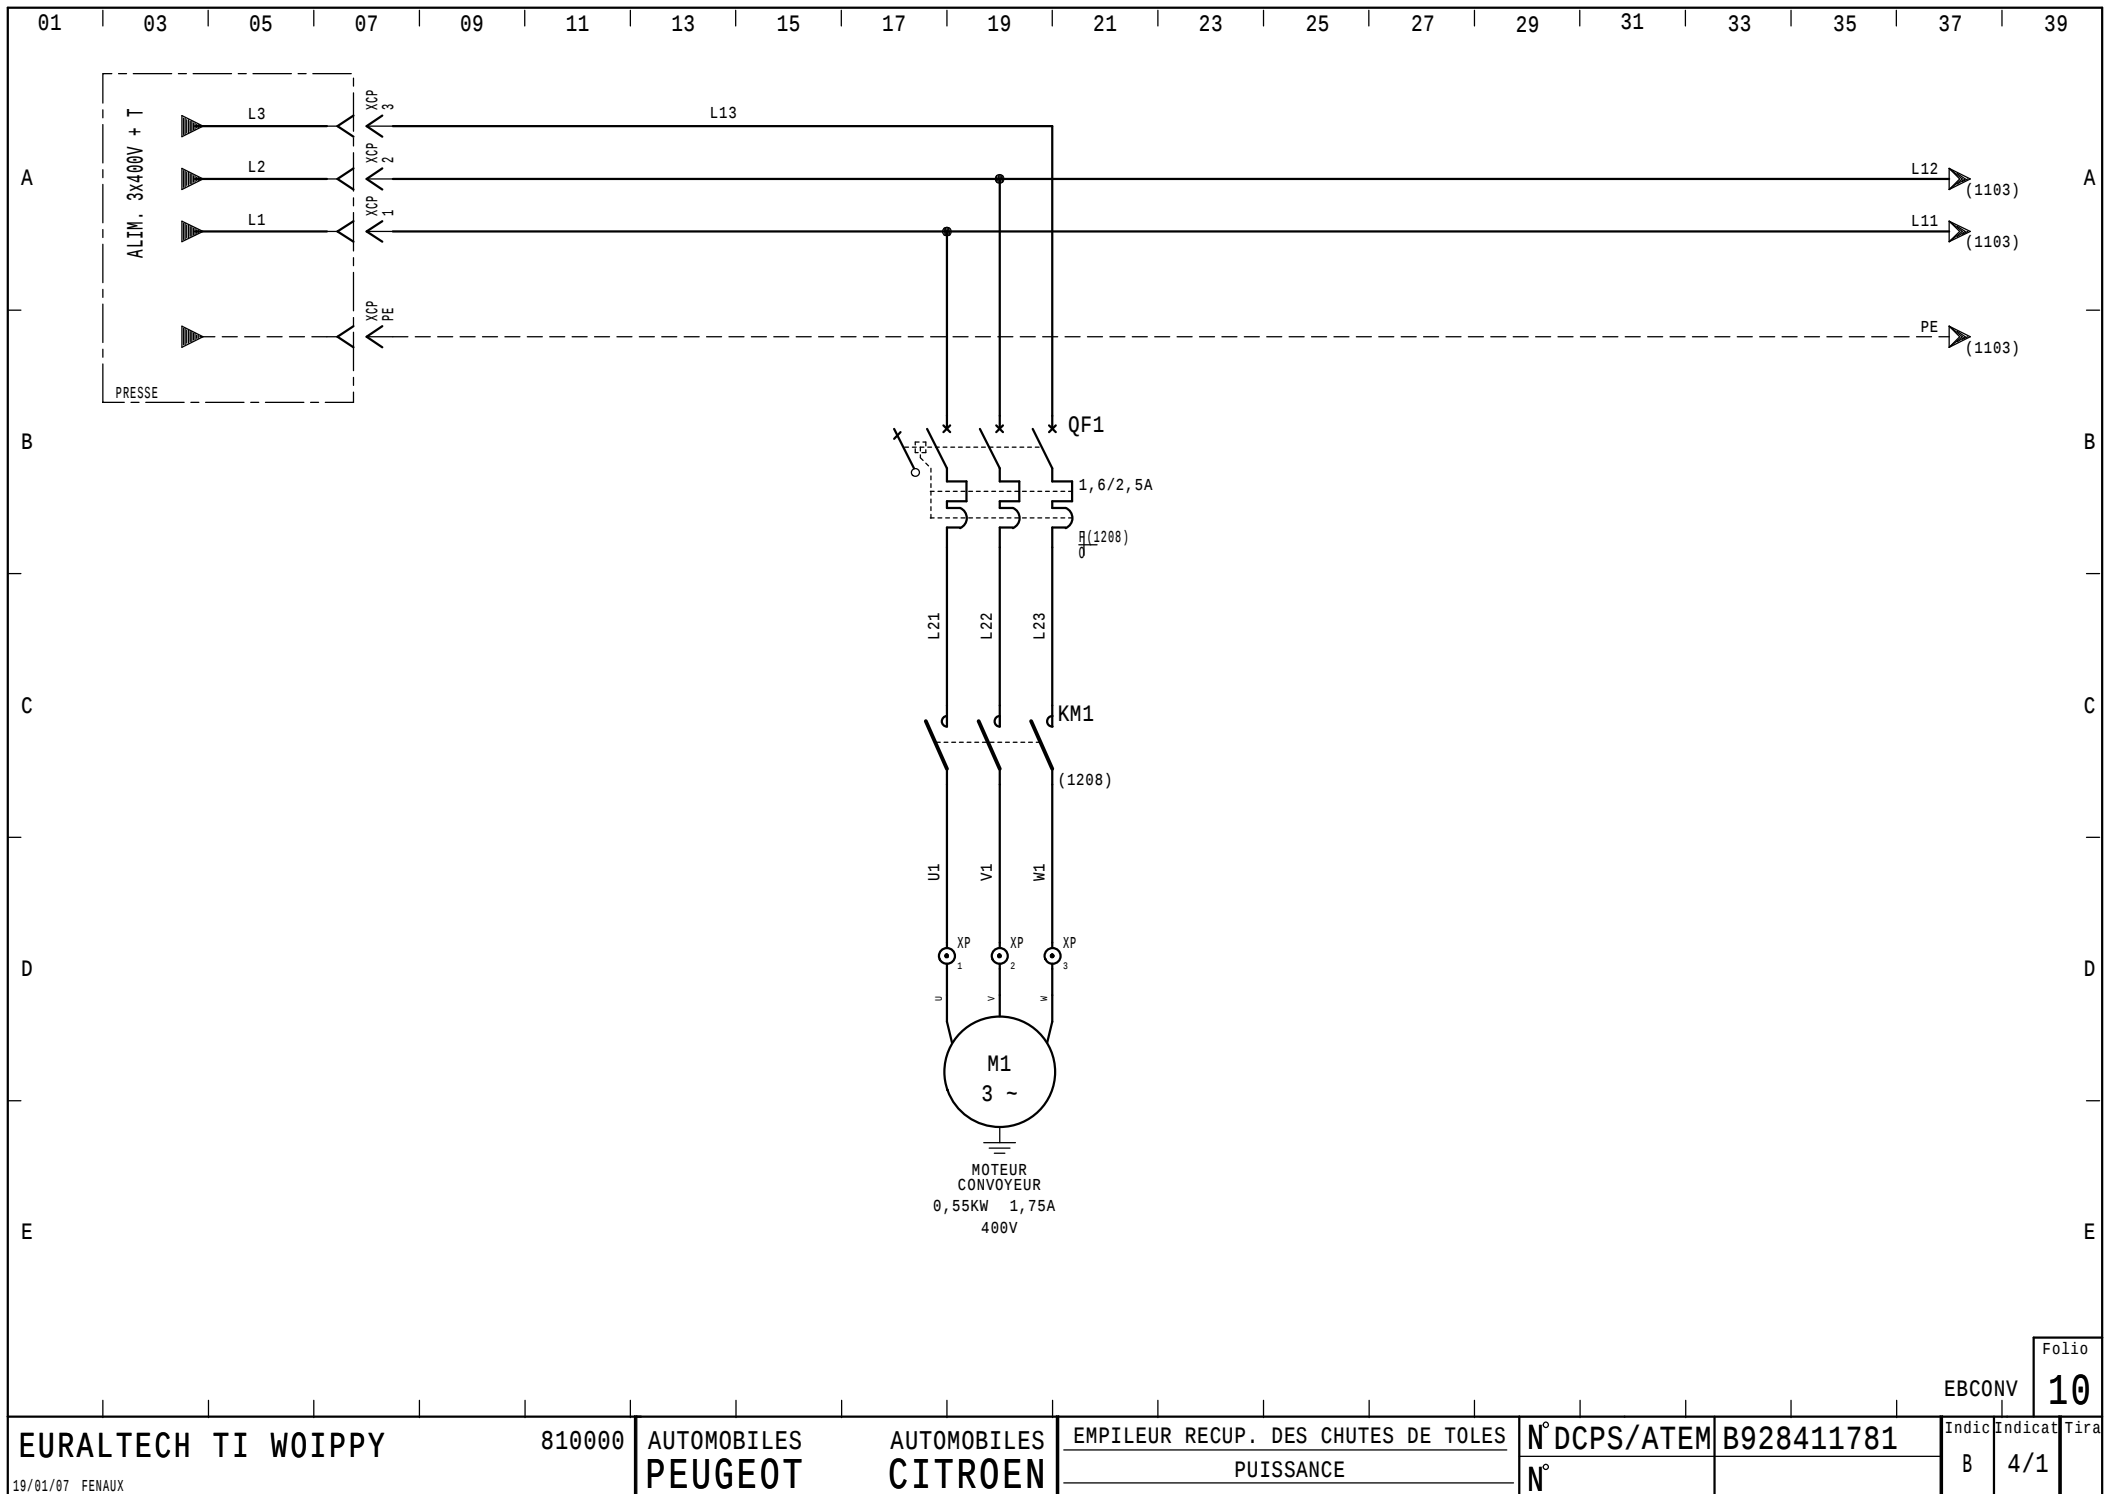

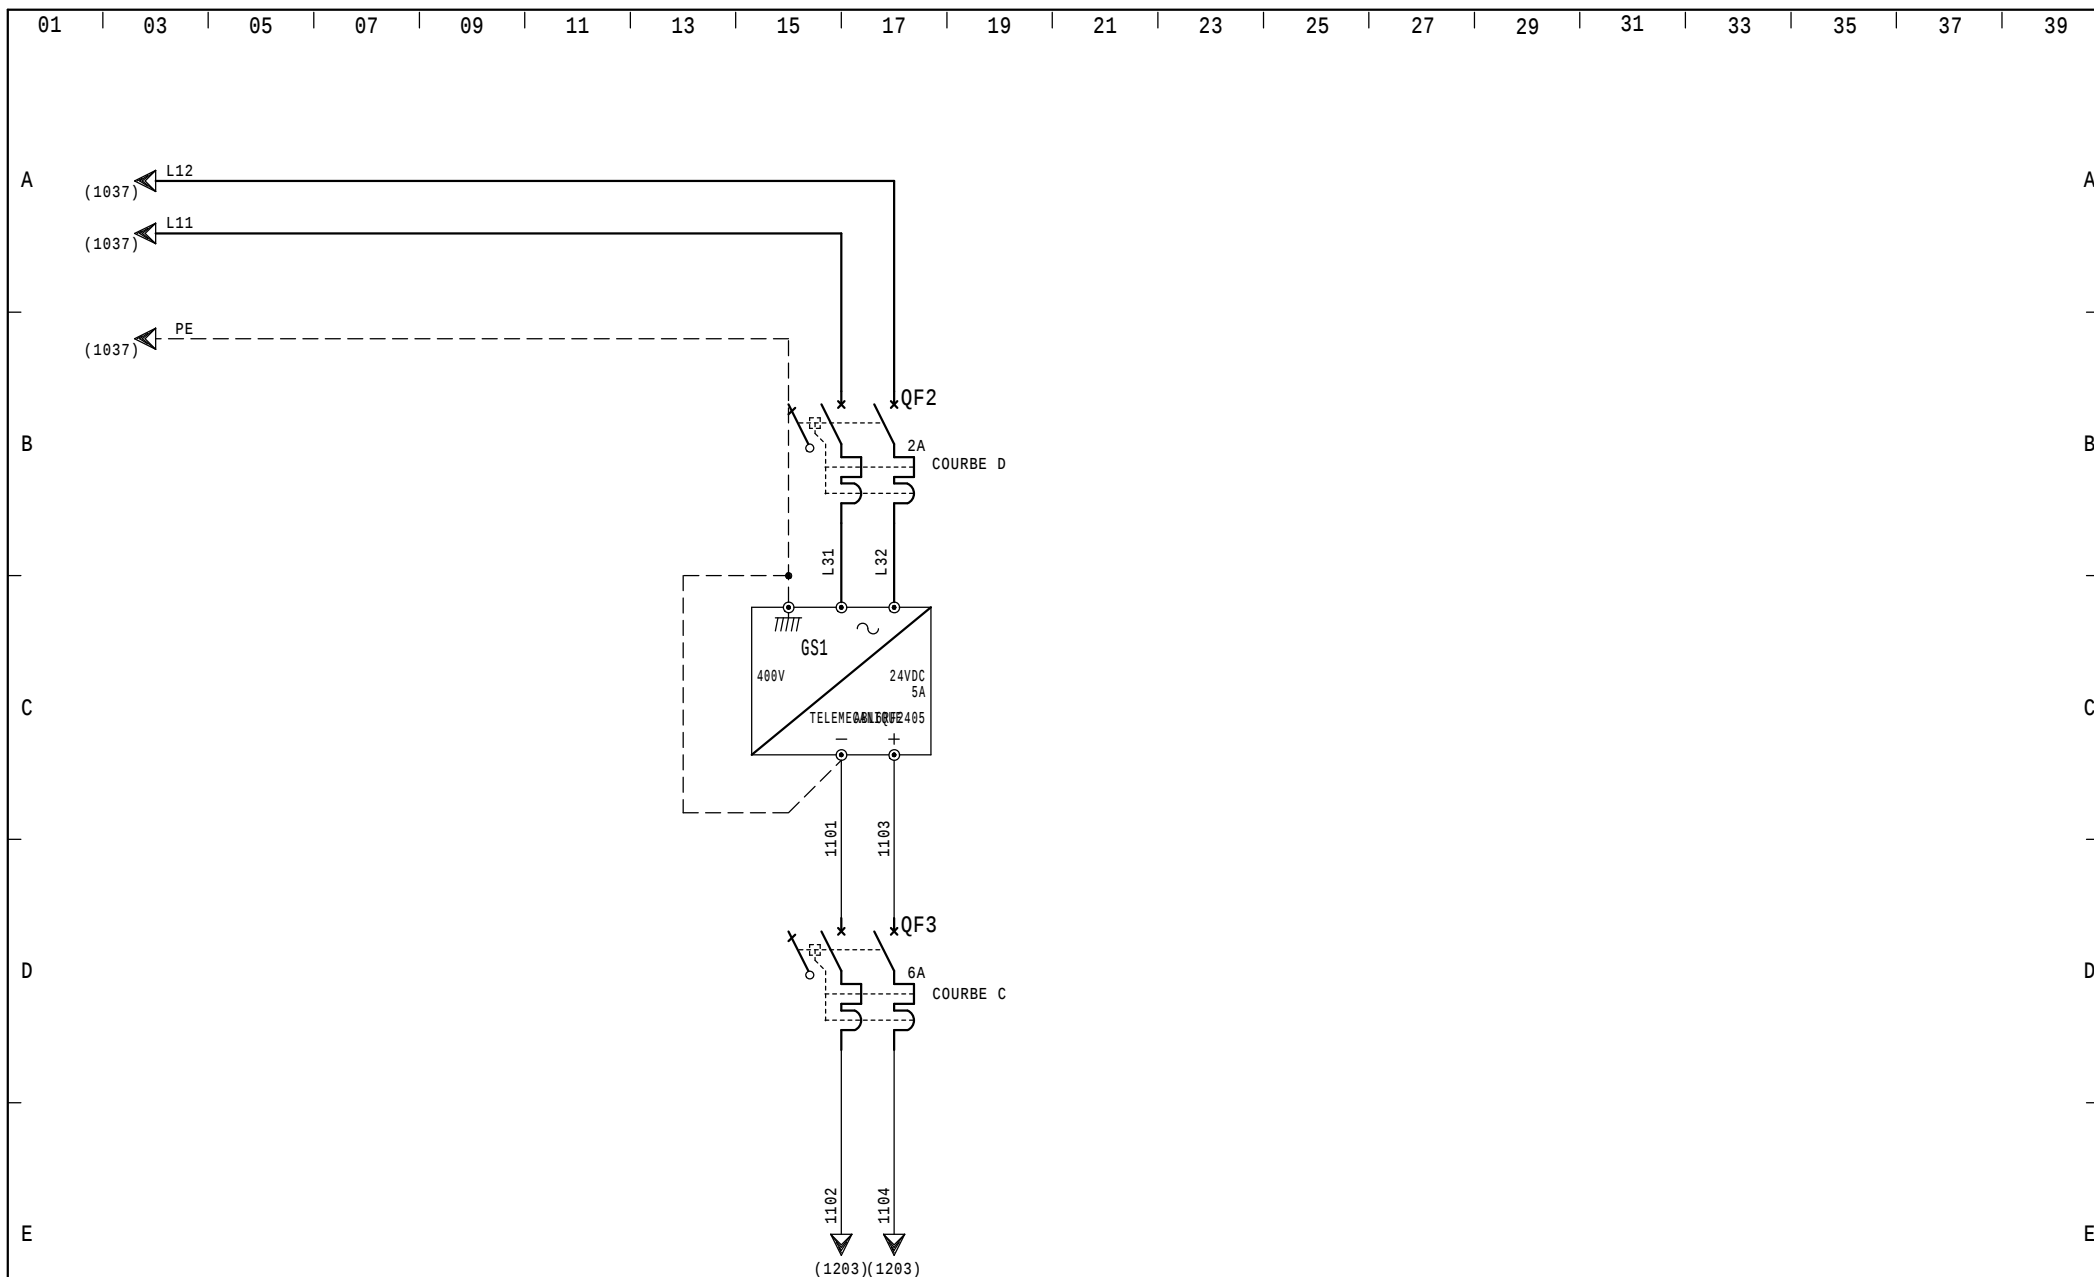

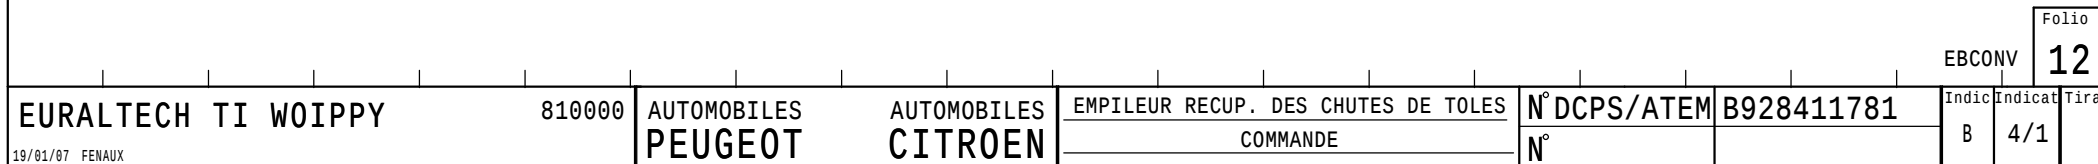



B





D


E

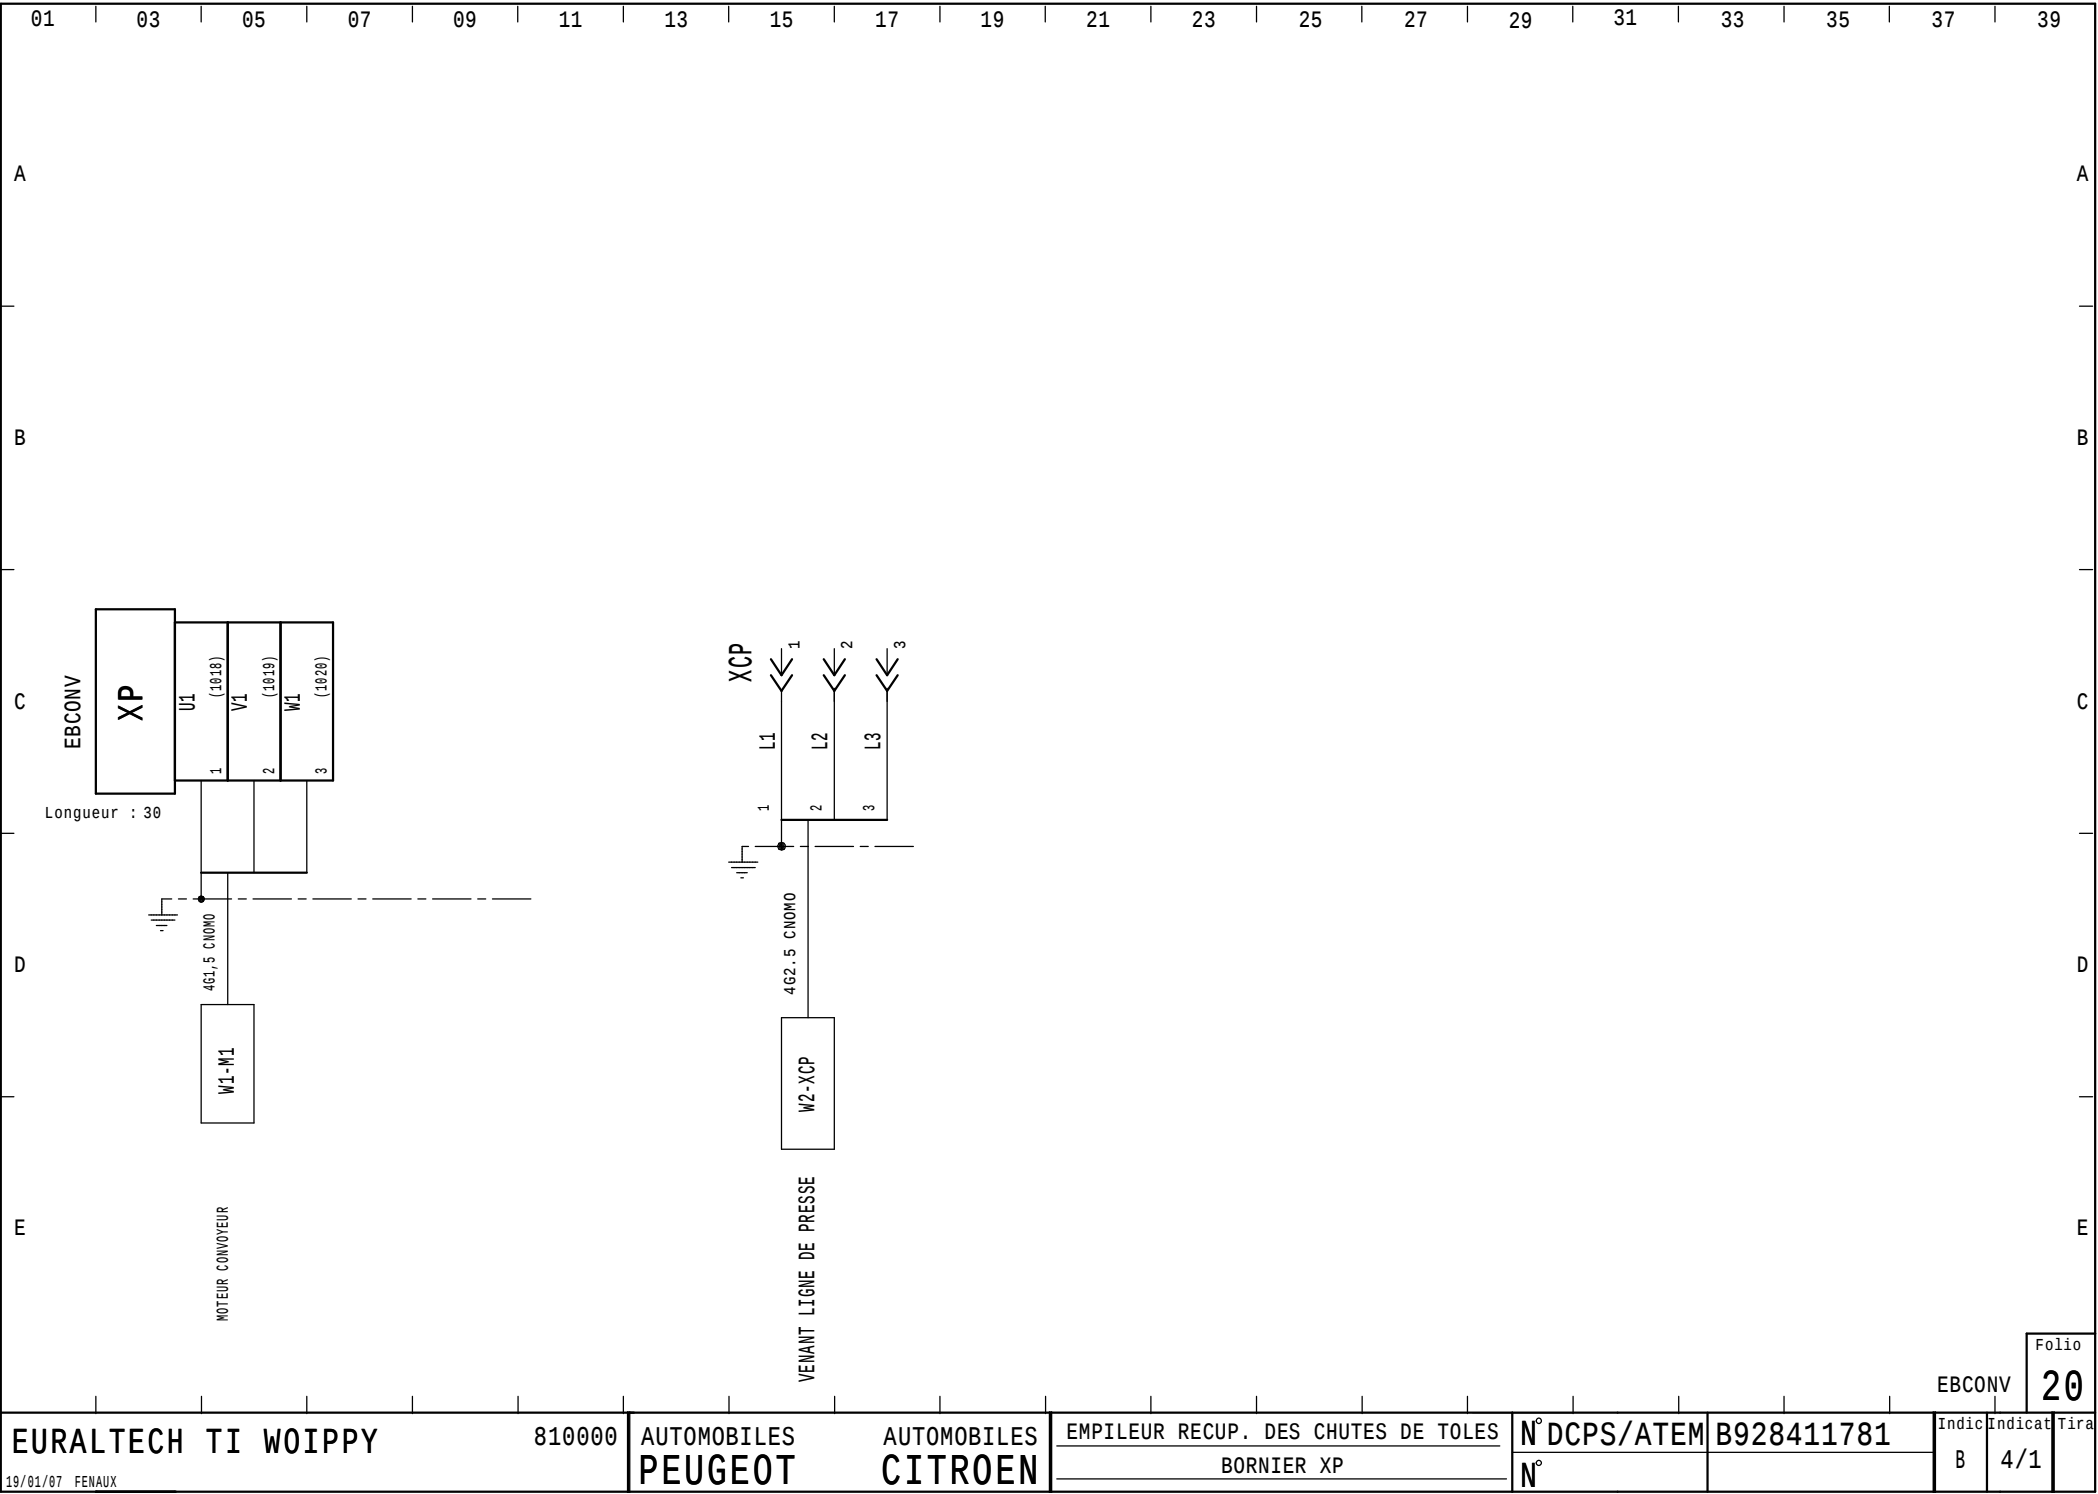

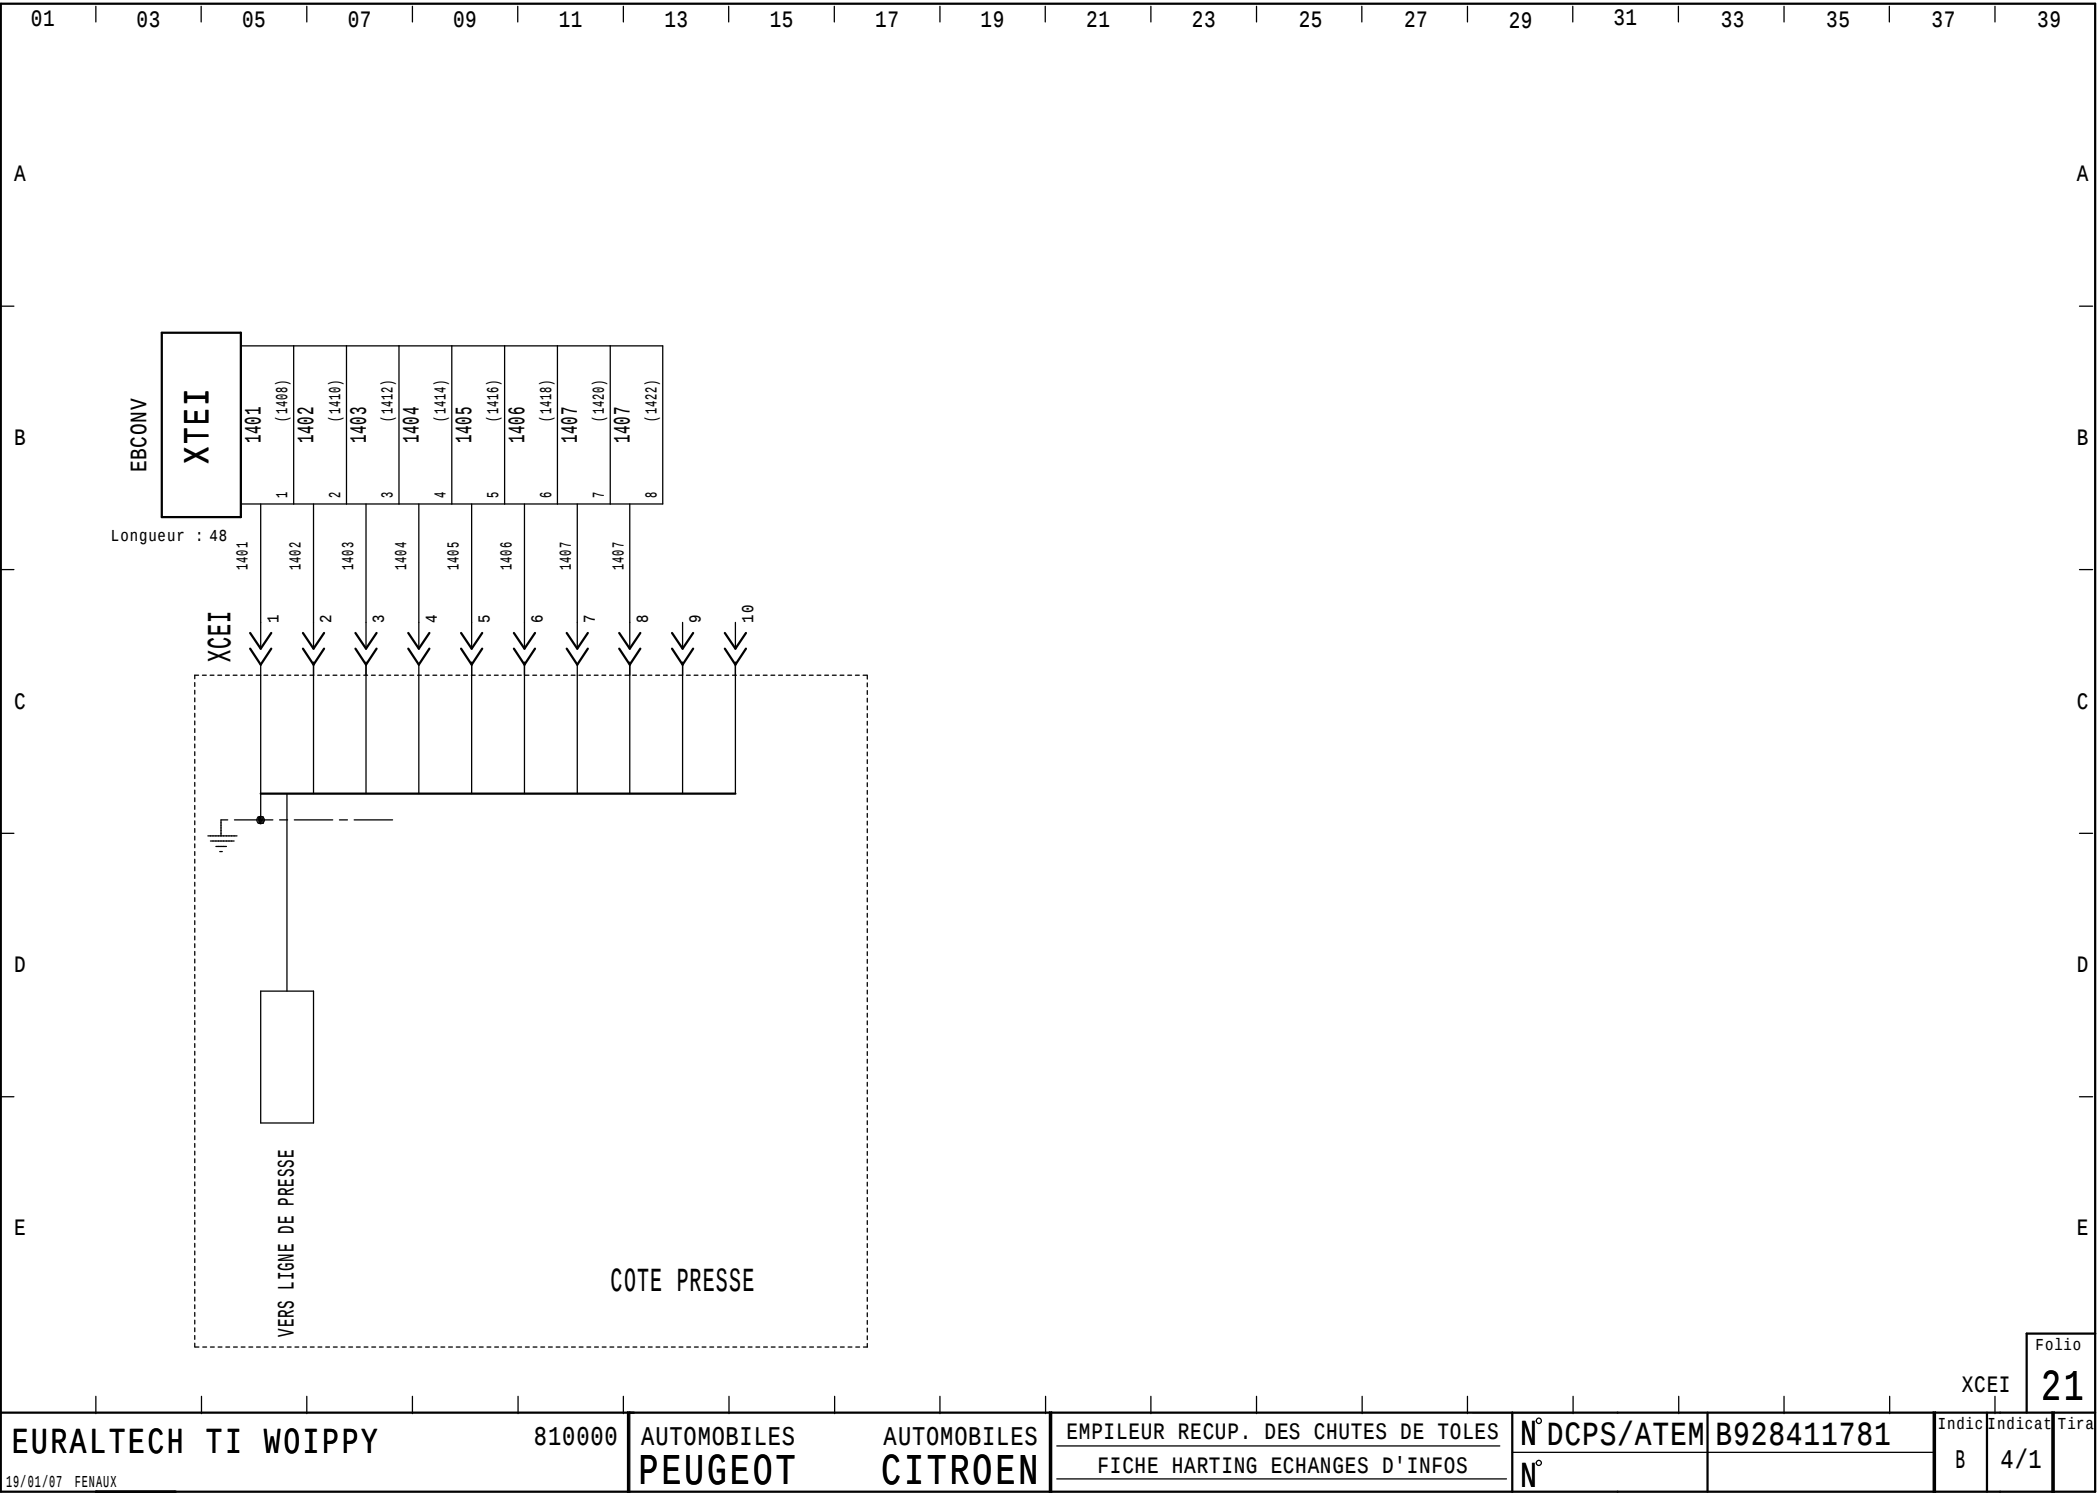

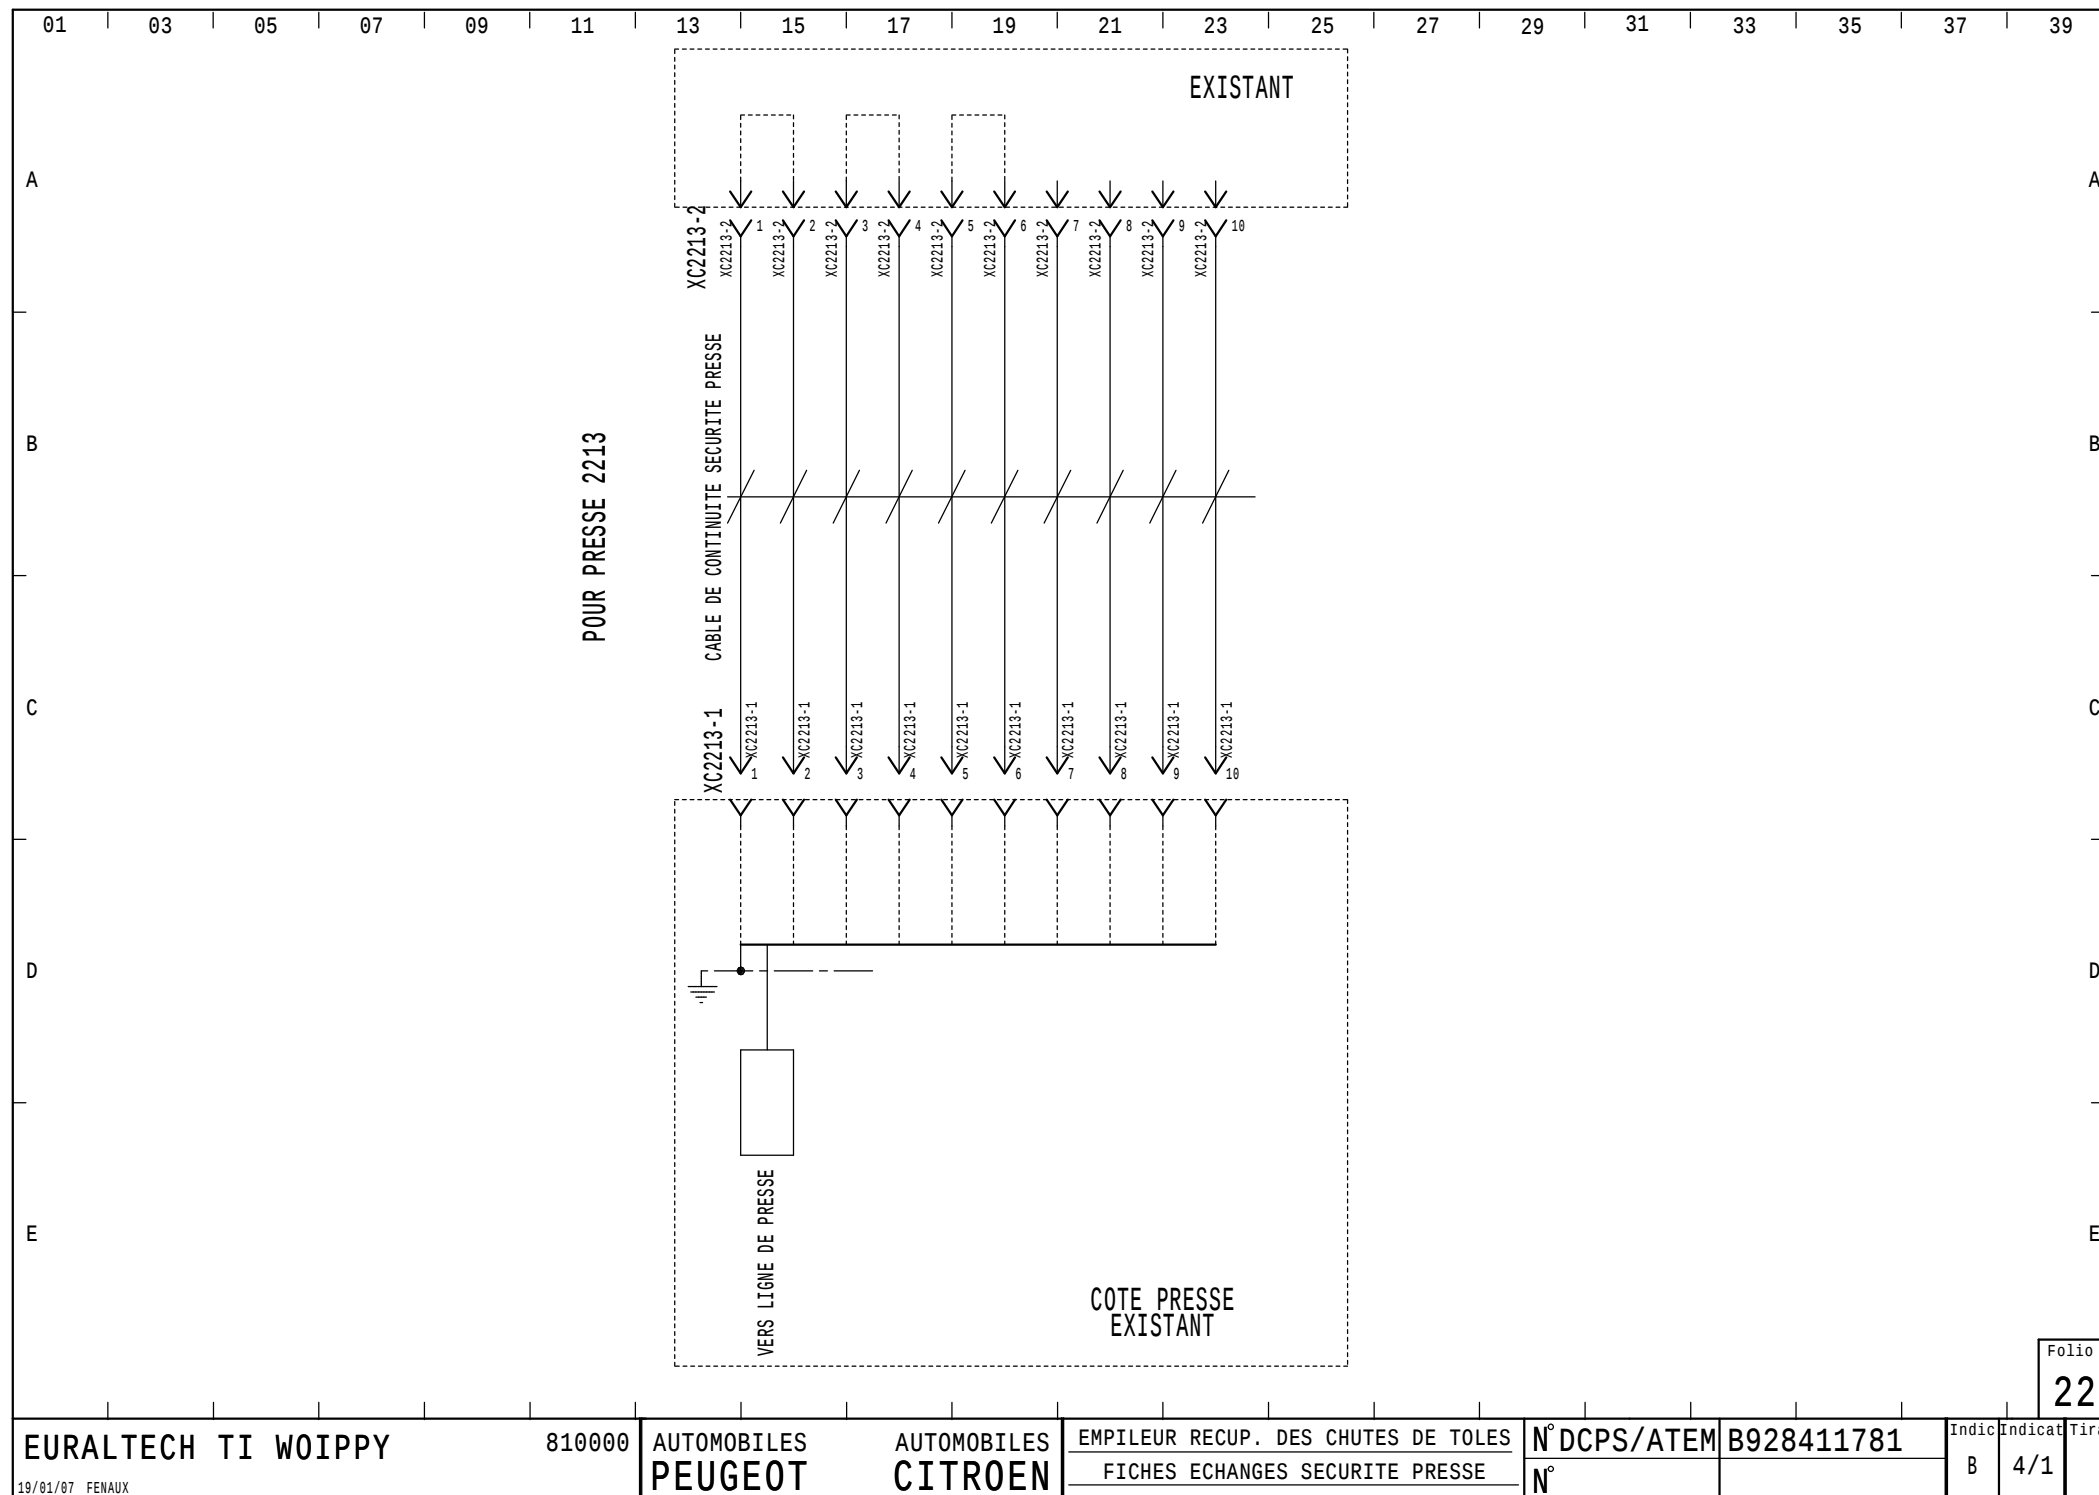

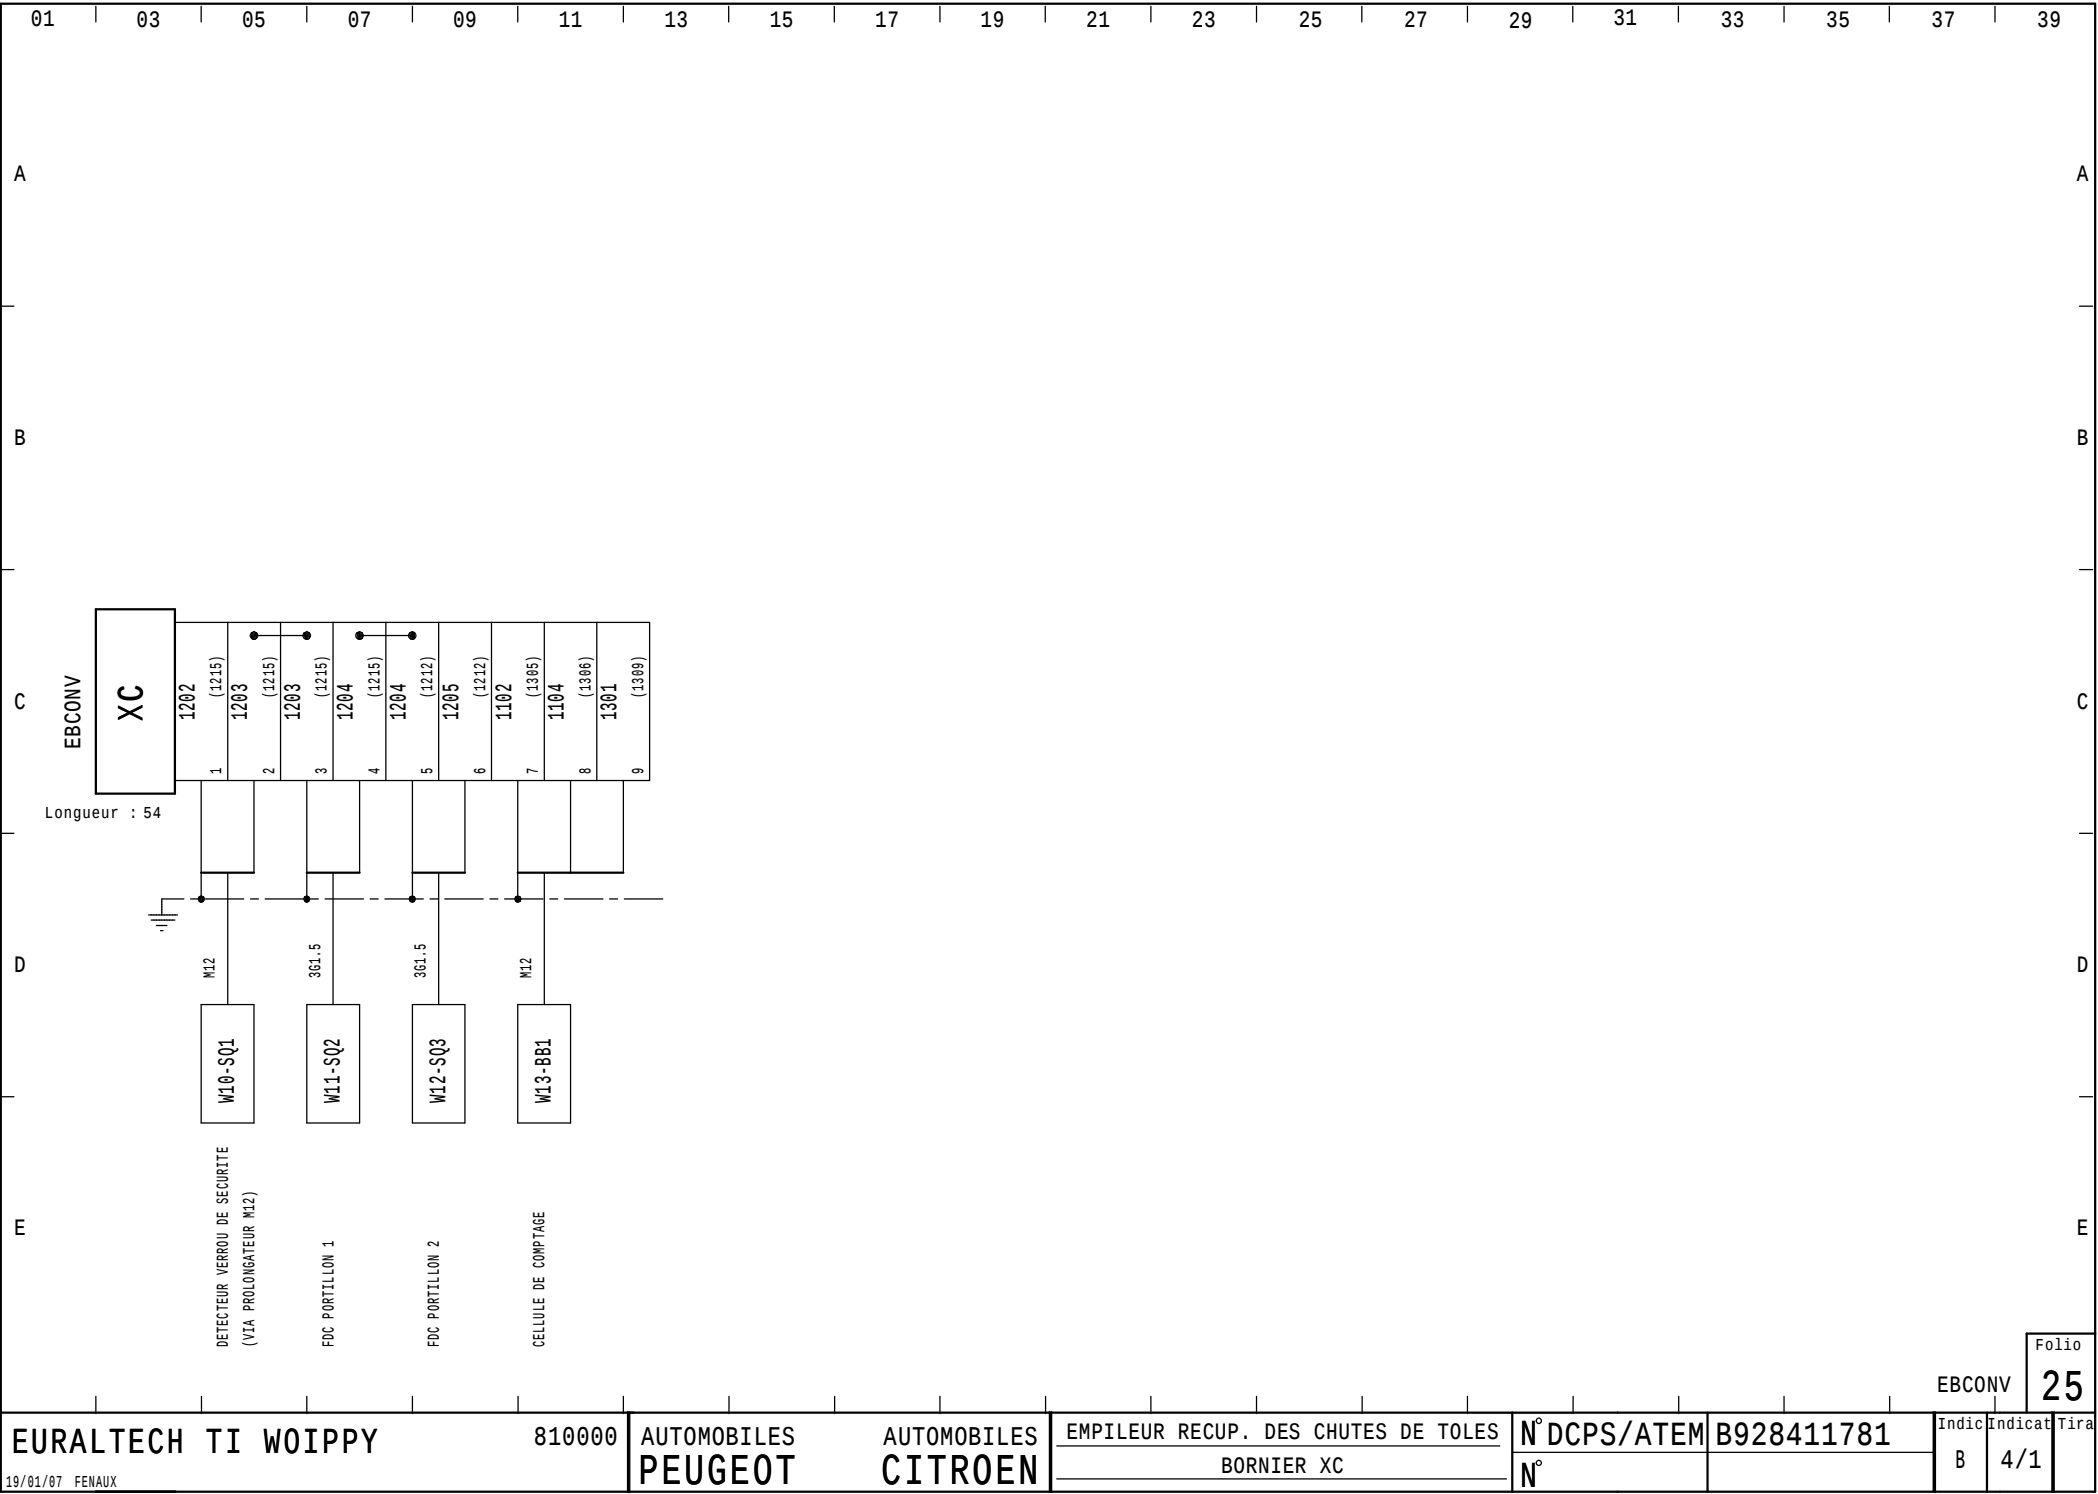

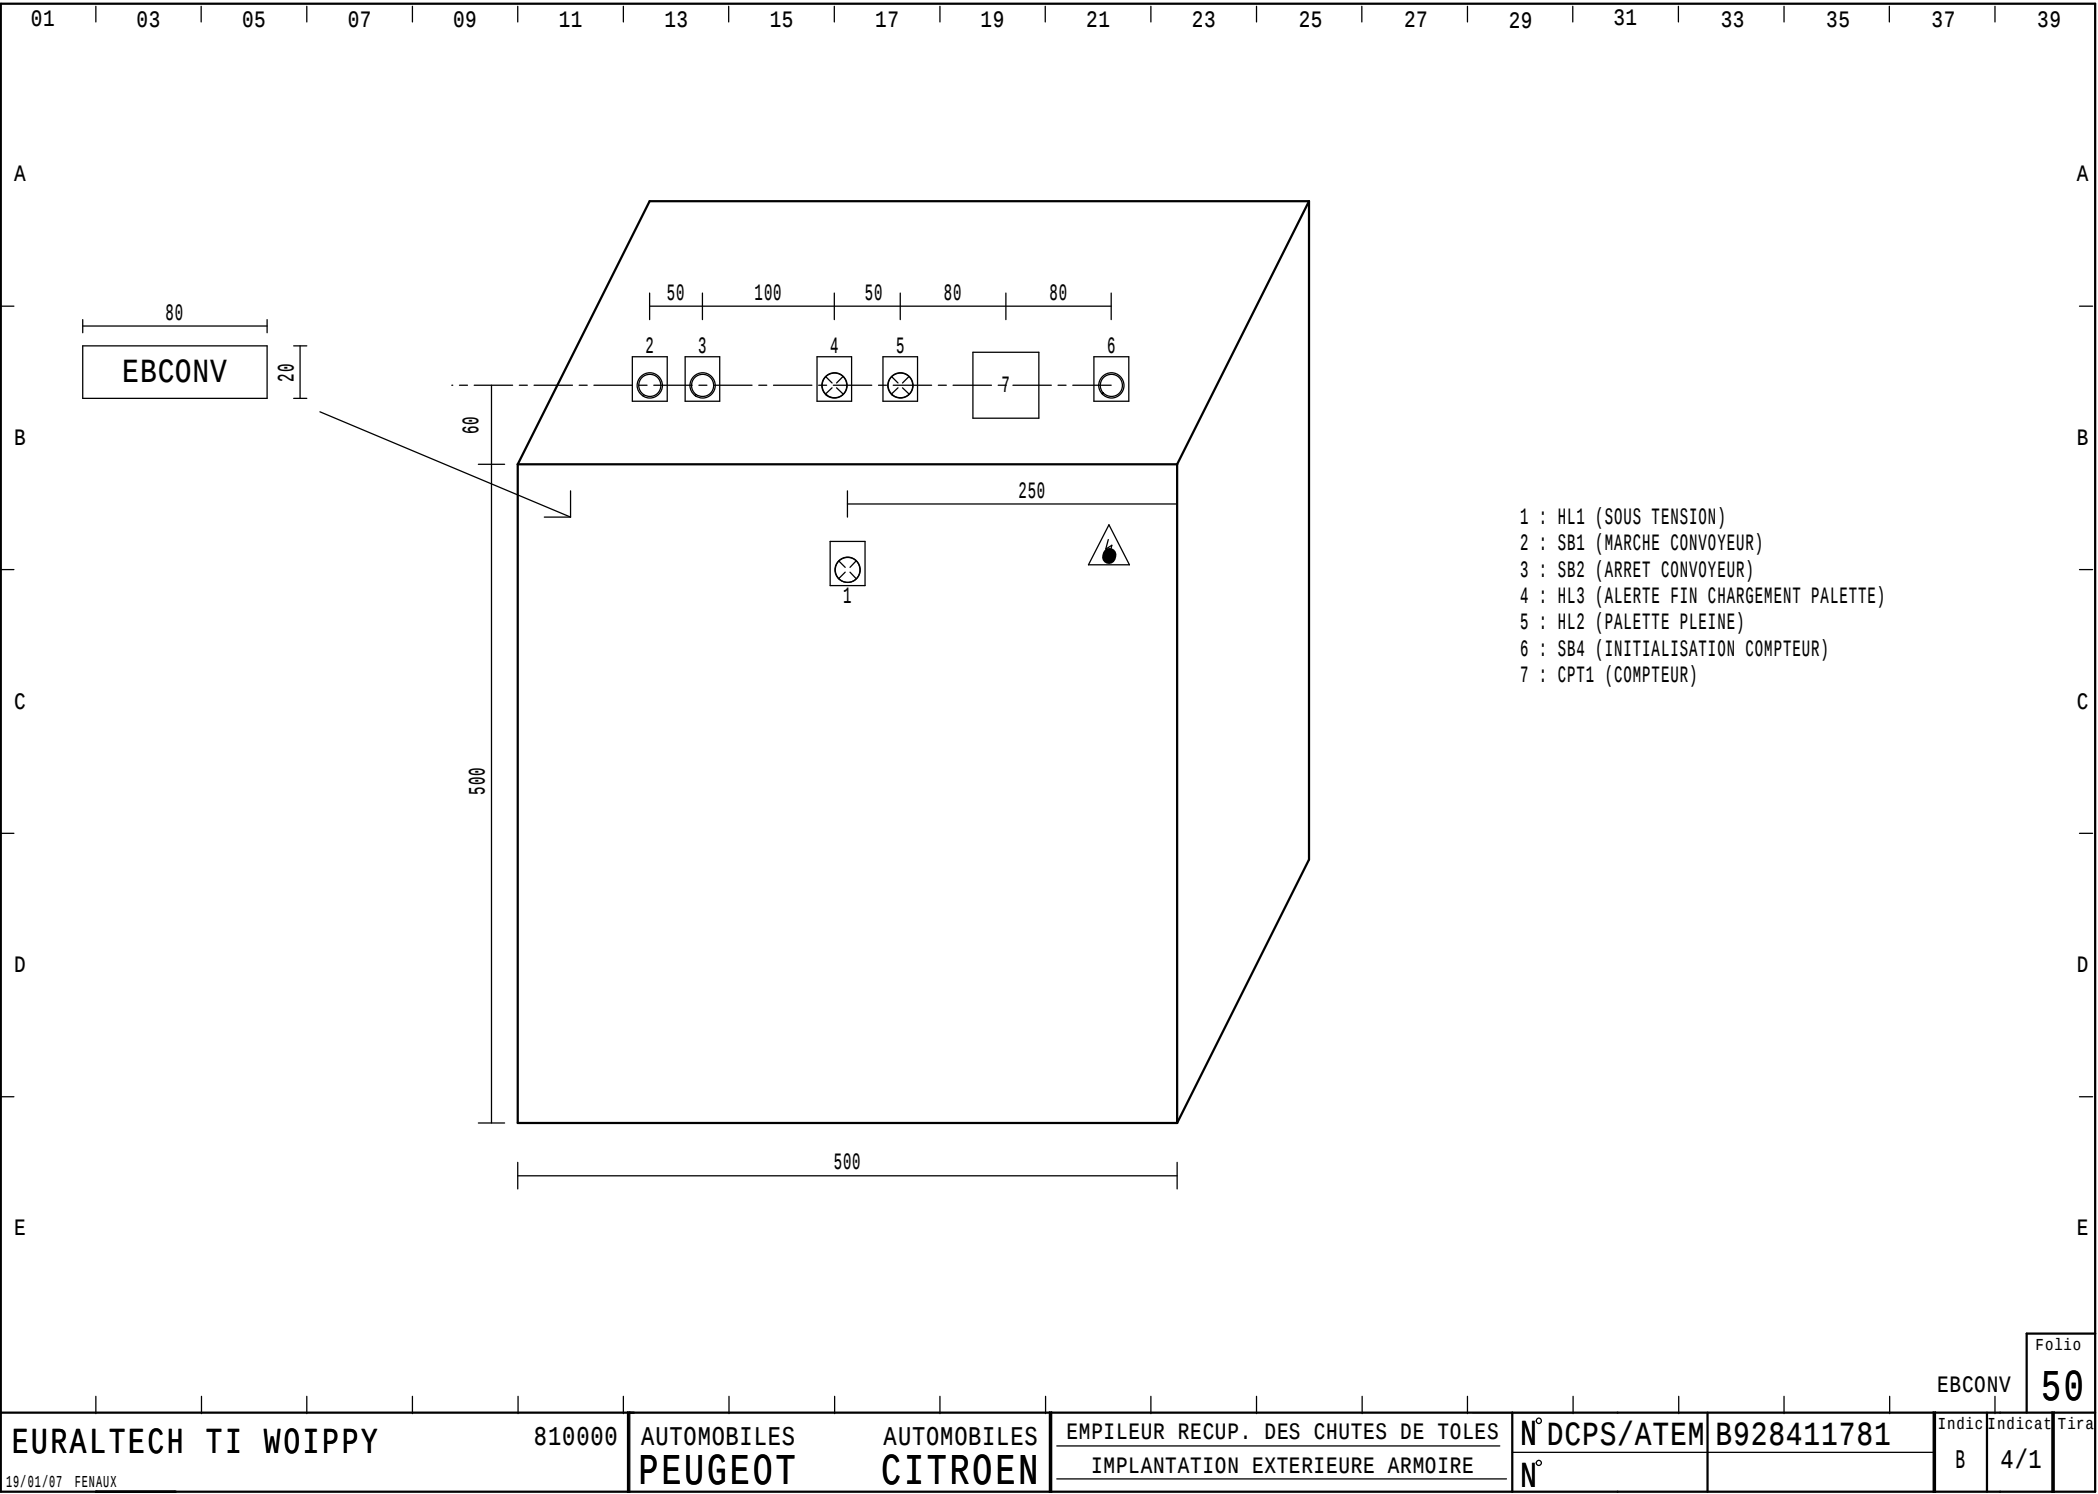

01	03	05	07	09	11	13	15	17	19	21	23	25	27	29	31	33	35	37	39
NOMENCLATURE																			
A	CODE MABEC	Qte	DESIGNATION	REFERENCE	CONSTRUCTEUR	MNEMO	PR												
		1	DETECT. PHOTOELEC. REFLEX. DIRECTE 3 FILS 10-36VDC	05H200	IFM ELECTRONIC	BB1	0												
	Z000294829	1	DETECTEUR DDP. 2 FILS 10-55 VDC	A1202B6L160111	SENSTRONIC	SQ1	0												
	Z000376645	1	CORPS FIN DE COURSE ISO M20x1,5	ZCK JD37H29	TELEMECANIQUE	SQ2	0												
		1		ZCKE62	TELEMECANIQUE	SQ2													
	Z000376645	1	CORPS FIN DE COURSE ISO M20x1,5	ZCK JD37H29	TELEMECANIQUE	SQ3	0												
B		1		ZCKE62	TELEMECANIQUE	SQ3													
		1	COFFRET APPAREILLAGE ELEC. 500X500X250 IP55 BEIGE	83025	SAREL APPAREILLAGE	EBCONV	0												
		1	TRIANGLE MALE 6,5 MM CNOMO POUR SERRURE	51330	SAREL APPAREILLAGE	EBCONV	0												
		1	PATTE DE FIXATION POUR COFFRET	51206	SAREL APPAREILLAGE	EBCONV	0												
	Z000224448	1	ALIMENTATION REDRESSE FILTRE 230-400V/24 V DC 5 A	ABL6RF2405	TELEMECANIQUE	GS1	0												
	Z000263594	1	BOUTON POUSSOIR IMP. AFFL. DIAM. 22 NOIR 1 F	XB4BA21	SCHNEIDER ELECTRIC F	SB1	0												
C	Z000263600	1	BOUTON DEPASSANT ROUGE DIAM.22 10	XB4BL42	TELEMECANIQUE	SB2	0												
	Z000263594	1	BOUTON POUSSOIR IMP. AFFL. DIAM. 22 NOIR 1 F	XB4BA21	SCHNEIDER ELECTRIC F	SB4	0												
	Z000303950	1	CONTACTEUR 3 POLES 10-1F 9A BOBINE 24VDC/2,4W	LC1D093BL	TELEMECANIQUE	KM1	0												
	Z000309673	1	"BLOC DE CONTACTS AUXILIAIRES INSTANTANES ""2F""	LADN203	TELEMECANIQUE	KM1	0												
	Z000345617	1	DISJONCTEUR MOTEUR MAGNETO-THERM. 3 POLES 1,6/2,5A	GV2ME073	TELEMECANIQUE	QF1	0												
	Z000330689	1	BLOC DE CONTACTS AUXILIAIRES INSTANTANES 1 0 +1 F	GVAE113	TELEMECANIQUE	QF1	0												
D	Z000117300	1	DISJONCTEUR MAGNETO THERMIQUE 2 POLES 2 A	24581	MERLIN GERIN	QF2	0												
	X745125181	1	DISJONCTEUR C32H-DC BIPOLAIRE 6 A COURBE U	20544	MERLIN GERIN	QF3	0												
	Z000285803	1	COMPTEUR IMPULSIONS A PRESELEC. 6 CHIFFRES 24VDC	NE131.023AX01(000)	IVO INDUSTRIES	CPT1	0												
	Z000309671	1	CONTACTEUR AUXIL.10A BOBINE 24VDC/2,4W 5F	CAD503BL	TELEMECANIQUE	KA2	0												
	Z000309671	1	CONTACTEUR AUXIL.10A BOBINE 24VDC/2,4W 5F	CAD503BL	TELEMECANIQUE	KT1	0												
	Z000309681	1	"BLOC DE CONTACTS AUXILIAIRES TEMPORISES ""10+1F""	LADT23	TELEMECANIQUE	KT1	0												
E	X756114408	1	CONNECTEUR MALE HAN10E 10CONTACTS A VIS 16 A 380 V	09 33 010 2601	HARTING ELEKTRONIK	XCEI	0												
	X756812074	1	CAPOT A SORTIE VERTICAL POUR CONNECTEUR HAN 10X	09 30 010 1421	HARTING ELEKTRONIK	XCEI	0												
	Z000184042	1	CABLE AVEC EMBASE FEMELLE M12-5 FILS	L12 5L55	SENSTRONIC	XCM12-1	0												
	Z000184044	1	RALLONGE DROITE MALE / DROITE FEMELLE	L12 5MLL55	SENSTRONIC	XCM12-2	0												
	Z000184042	1	CABLE AVEC EMBASE FEMELLE M12-5 FILS	L12 5L55	SENSTRONIC	XCM12-3	0												
	Z000137654	1	FICHE DROITE POUR PRISE HYPRA	522 43	LEGRAND	XCP	0												
	Z000263725	1	VOYANT A LED BLANC 24V AC/DC	XB4BVB1	TELEMECANIQUE	HL1	0												
	Z000263727	1	VOYANT A LED ROUGE 24V AC/DC	XB4BVB4	TELEMECANIQUE	HL2	0												
	Z000263708	1	VOYANT A LED JAUNE ORANGE 24V AC/DC	XB4BVB5	TELEMECANIQUE	HL3	0												
	X756114408	1	CONNECTEUR MALE HAN10E 10CONTACTS A VIS 16 A 380 V	09 33 010 2601	HARTING ELEKTRONIK	XC2213-1	0												
	Z000324275	1	CAPOT A SORTIE VERTICALE POUR CONNECTEUR HAN PG16	09 30 010 1751	HARTING ELEKTRONIK	XC2213-1	0												
EURALTECH TI WOIPPY			810000	AUTOMOBILES	AUTOMOBILES	EMPILEUR RECUP. DES CHUTES DE TOLES	N° DCPS/ATEM	B928411781	Indic	Indicat	Tira								
				PEUGEOT	CITROEN	NOMENCLATURE	N°		B	4/1									
19/01/07 FENAU																			

0103050709111315171921232527293133353739

NOMENCLATURE

CODE MABEC	Qte	DESIGNATION	REFERENCE	CONSTRUCTEUR	MNEMO	PR
X756014409	1	CONNECTEUR FEM. HAN10E 10CONTACTS A VIS 16 A 380V	09 33 010 2701	HARTING ELEKTRONIK	XC2213-2	0
	1	CAPOT A SORTIE VERTICALE POUR CONNECTEUR HAN 10E	09 30 010 1441	HARTING ELEKTRONIK	XC2213-2	0

A

B

C

D

E

Folio

61

EURALTECH TI WOIPPY

810000

AUTOMOBILES
PEUGEOT

AUTOMOBILES
CITROEN

EMPILEUR RECUP. DES CHUTES DE TOLES

N°DCPS/ATEM

B928411781

Indic

Indicat

Tira

N°

B

4/1

19/01/07 FENAU