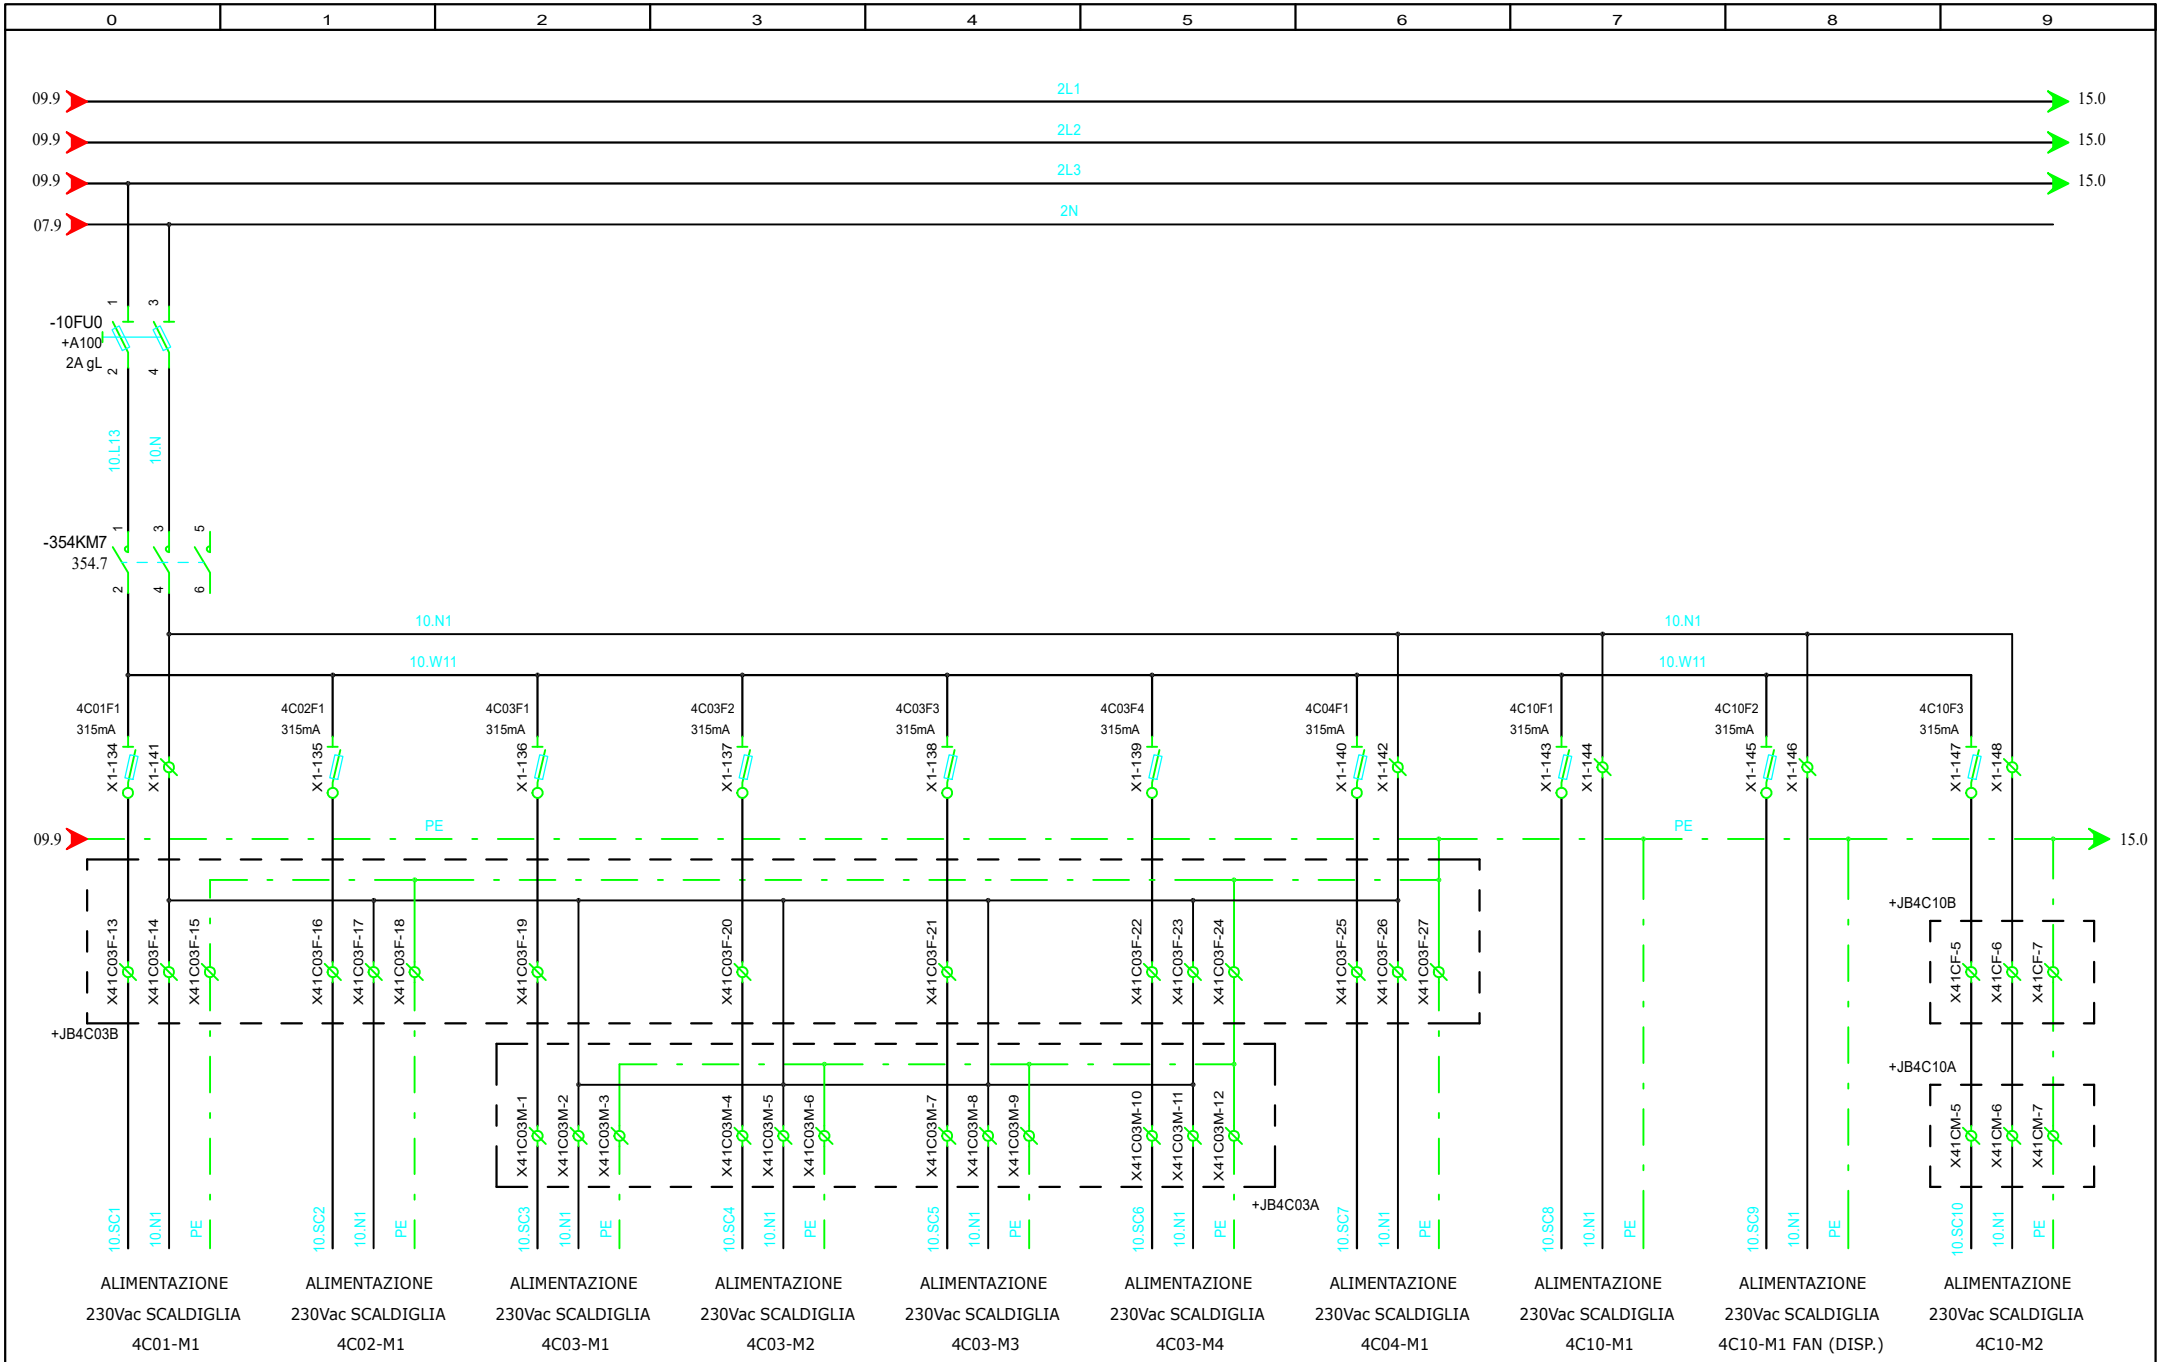


Logo Bonomi.bmp

| REV. | DATA | FIRMA | MODIFICA |
|---|---|---|---|
| 0 | 03/07/2012 | C. S. | AS BUILT |

AUTOMHA® automatic material handling

PROGETTO: QUADRO CONCENTRATORE A100 AREA 4000
CLIENTE: PACARO RIETI
COMMESSA: 926
TITOLO: Comando scaldiglie motori area 4000c
DIS.: C. S.
DATA: 03/07/2012

FOGLIO 10 DI 160

09 ◀ ▶ 15